

Kaiser Wilhelm-Bibliothek in Posen Erbaut 1898-1902.




XXV F. 14.

Lageplan.

Erklärung der Bezeichnungen:

- Entwässerungsrohr
- Sicher-Drainage
- Revisionsschächte
- Hydranten H
- Wasserleitungsröhre
- Rückschlagventil
- Kopfsteinpflaster
- Trampelpflaster
- Gartenwege
- Rasenflächen

Der Baugrund besteht aus grauer fester Lehle. Grundwasser ist in erreichbarer Tiefe nicht vorhanden. Dagegen tritt Oberflächenwasser auf, welches von Süden her auf der abfallenden Lössdecke hereuströmt. Durch die Sicher-Drainage wird das Oberflächenwasser in die Kanalisation geleitet.

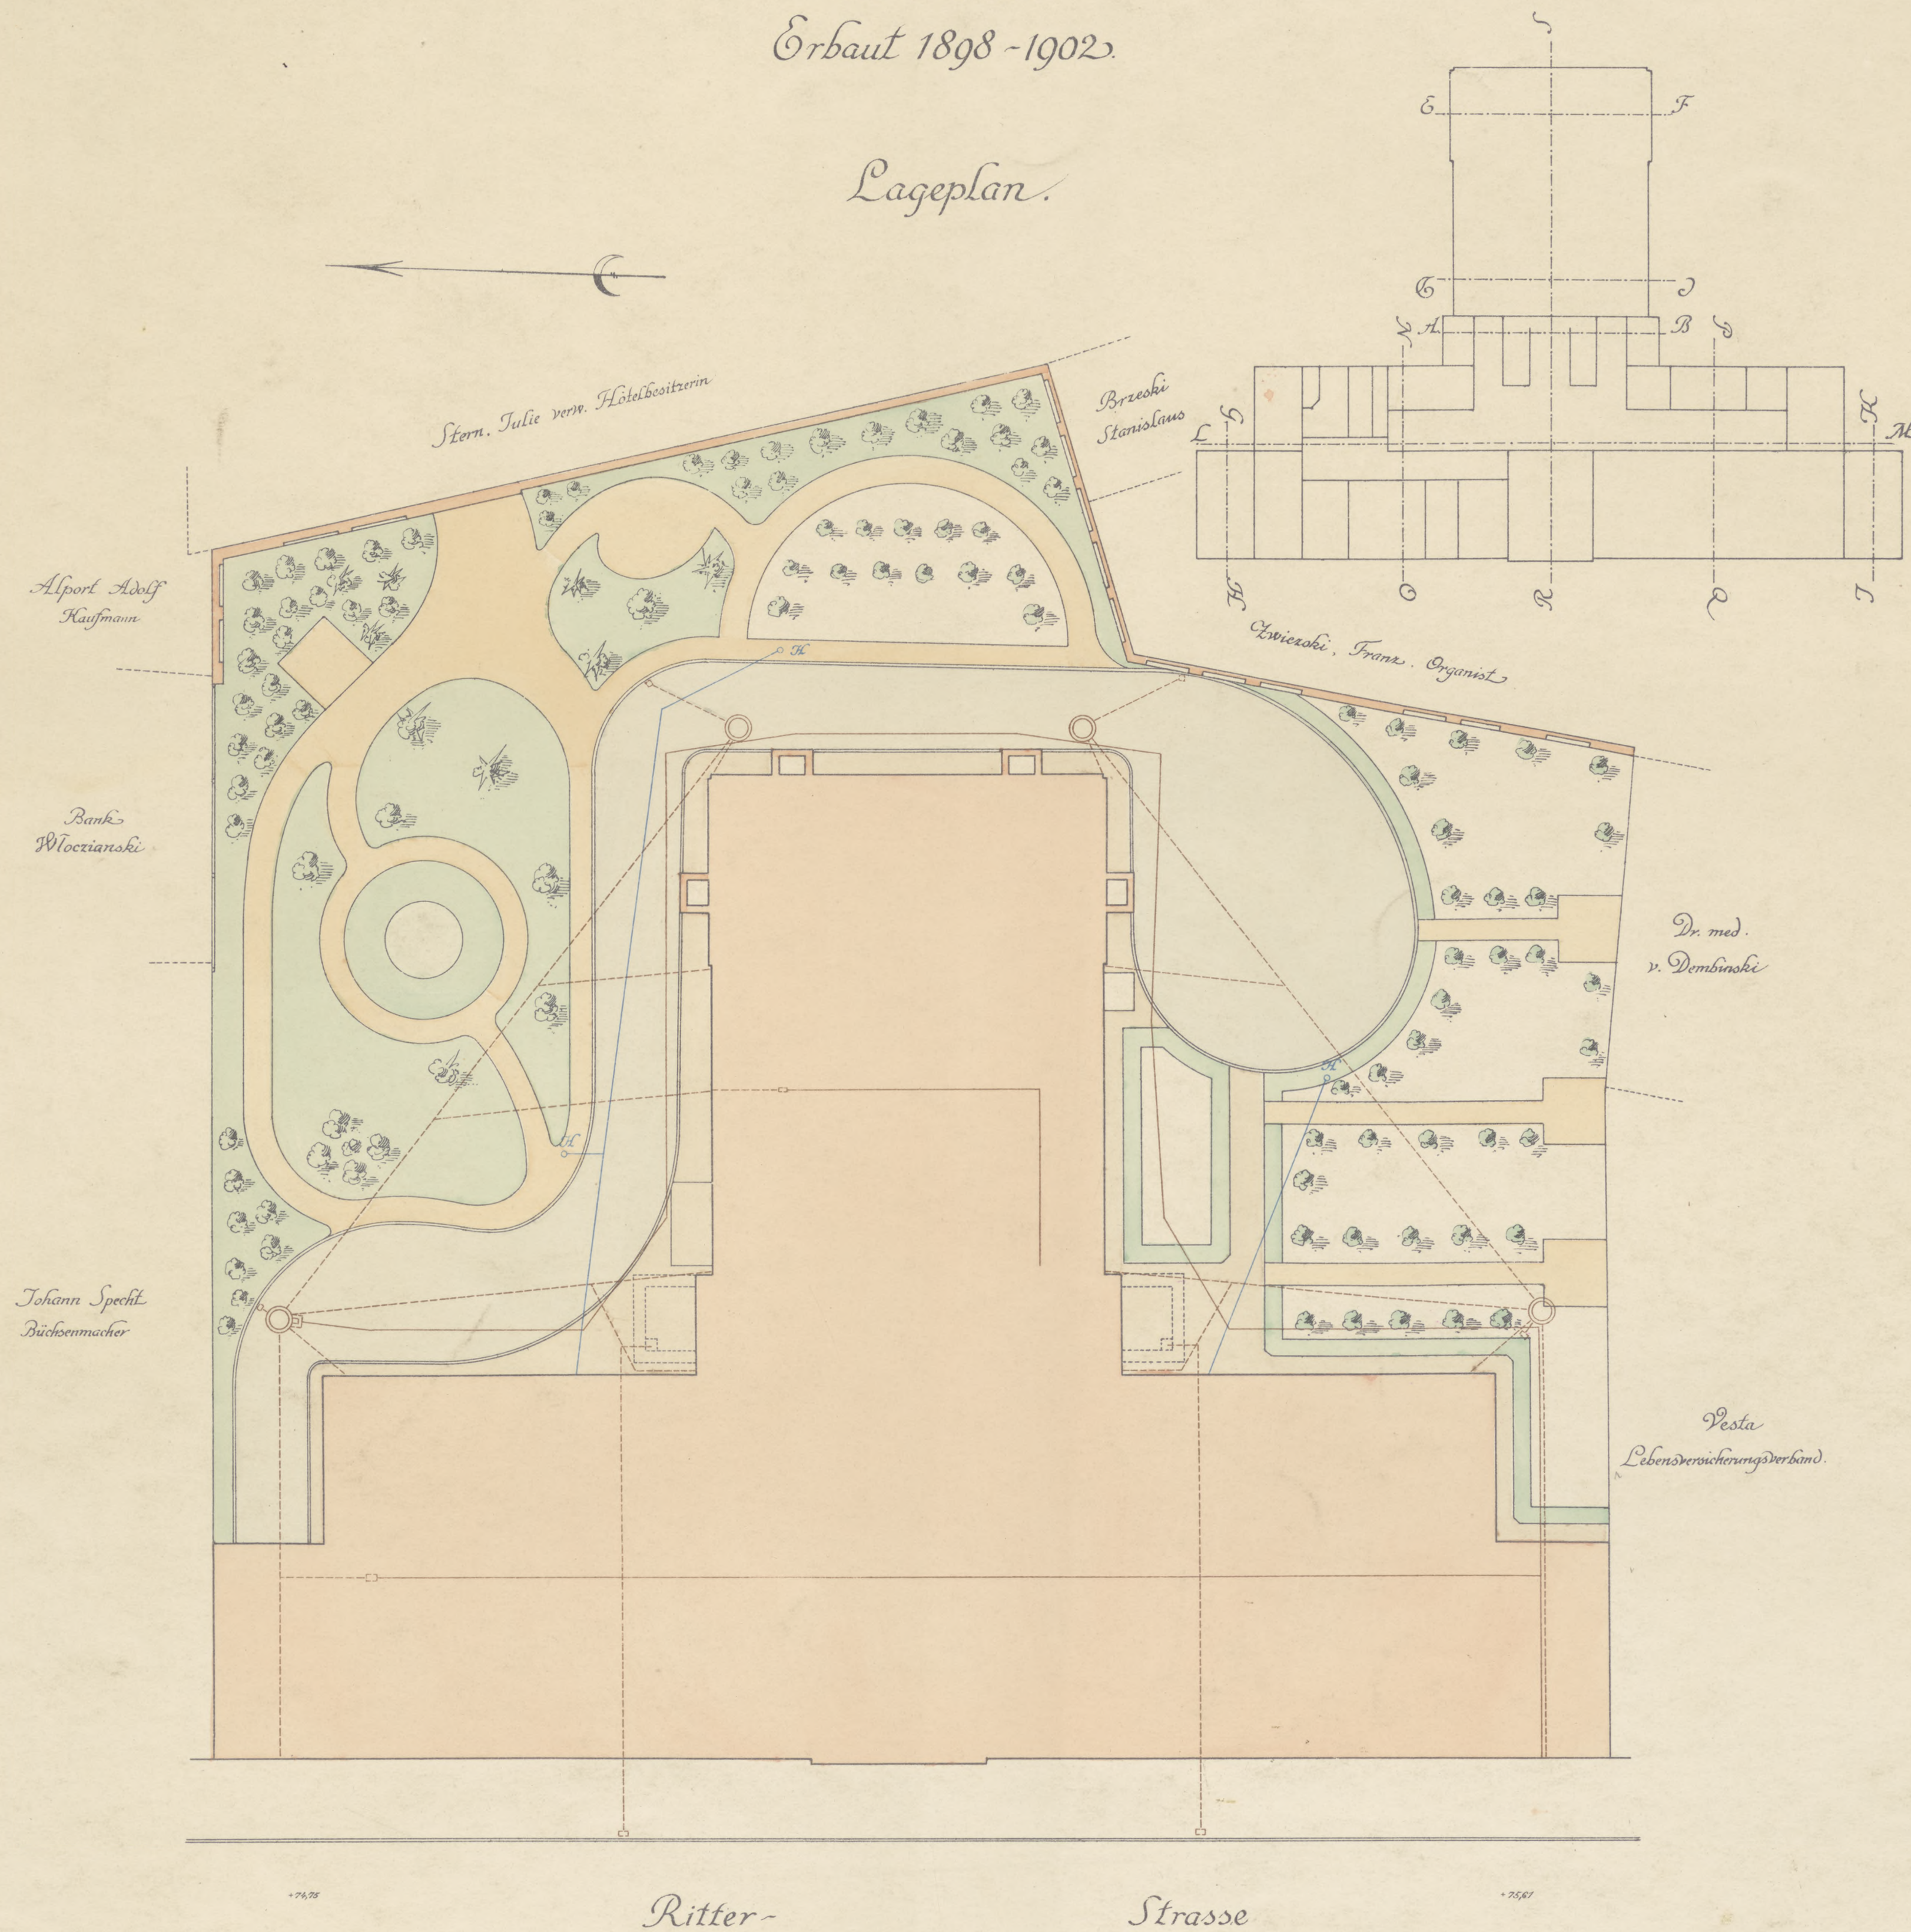

Maßstab 1:200.

Posen, den 25. März 1903.
Der Landbauinspektor
ged. Zeidler

verte. 2

572.11
1961



572.11
1961

Kaiser Wilhelm-Bibliothek

in Posen


Erbaut 1898-1902.

Lageplan.

Erklärung der Bezeichnungen:

- Entwässerungsrohr
- Sicker-Drainage
- Revisionsöffnung
- Hydranten H
- Wasserleitungsrohr
- Rücklaufventil C
- Kopfsteinpflaster
- Trampelpflaster
- Gartenwege
- Rasenflächen

Der Baugrund besteht aus grauer feiner Löss. Grundwasser ist in ausreichender Tiefe nicht vorhanden. Dagegen tritt Oberflächenwasser auf, welches von Süden her auf der abfallenden Lössschicht herzufließt. Durch die Sicker-Drainage wird das Oberflächenwasser in die Kanalisation geleitet.

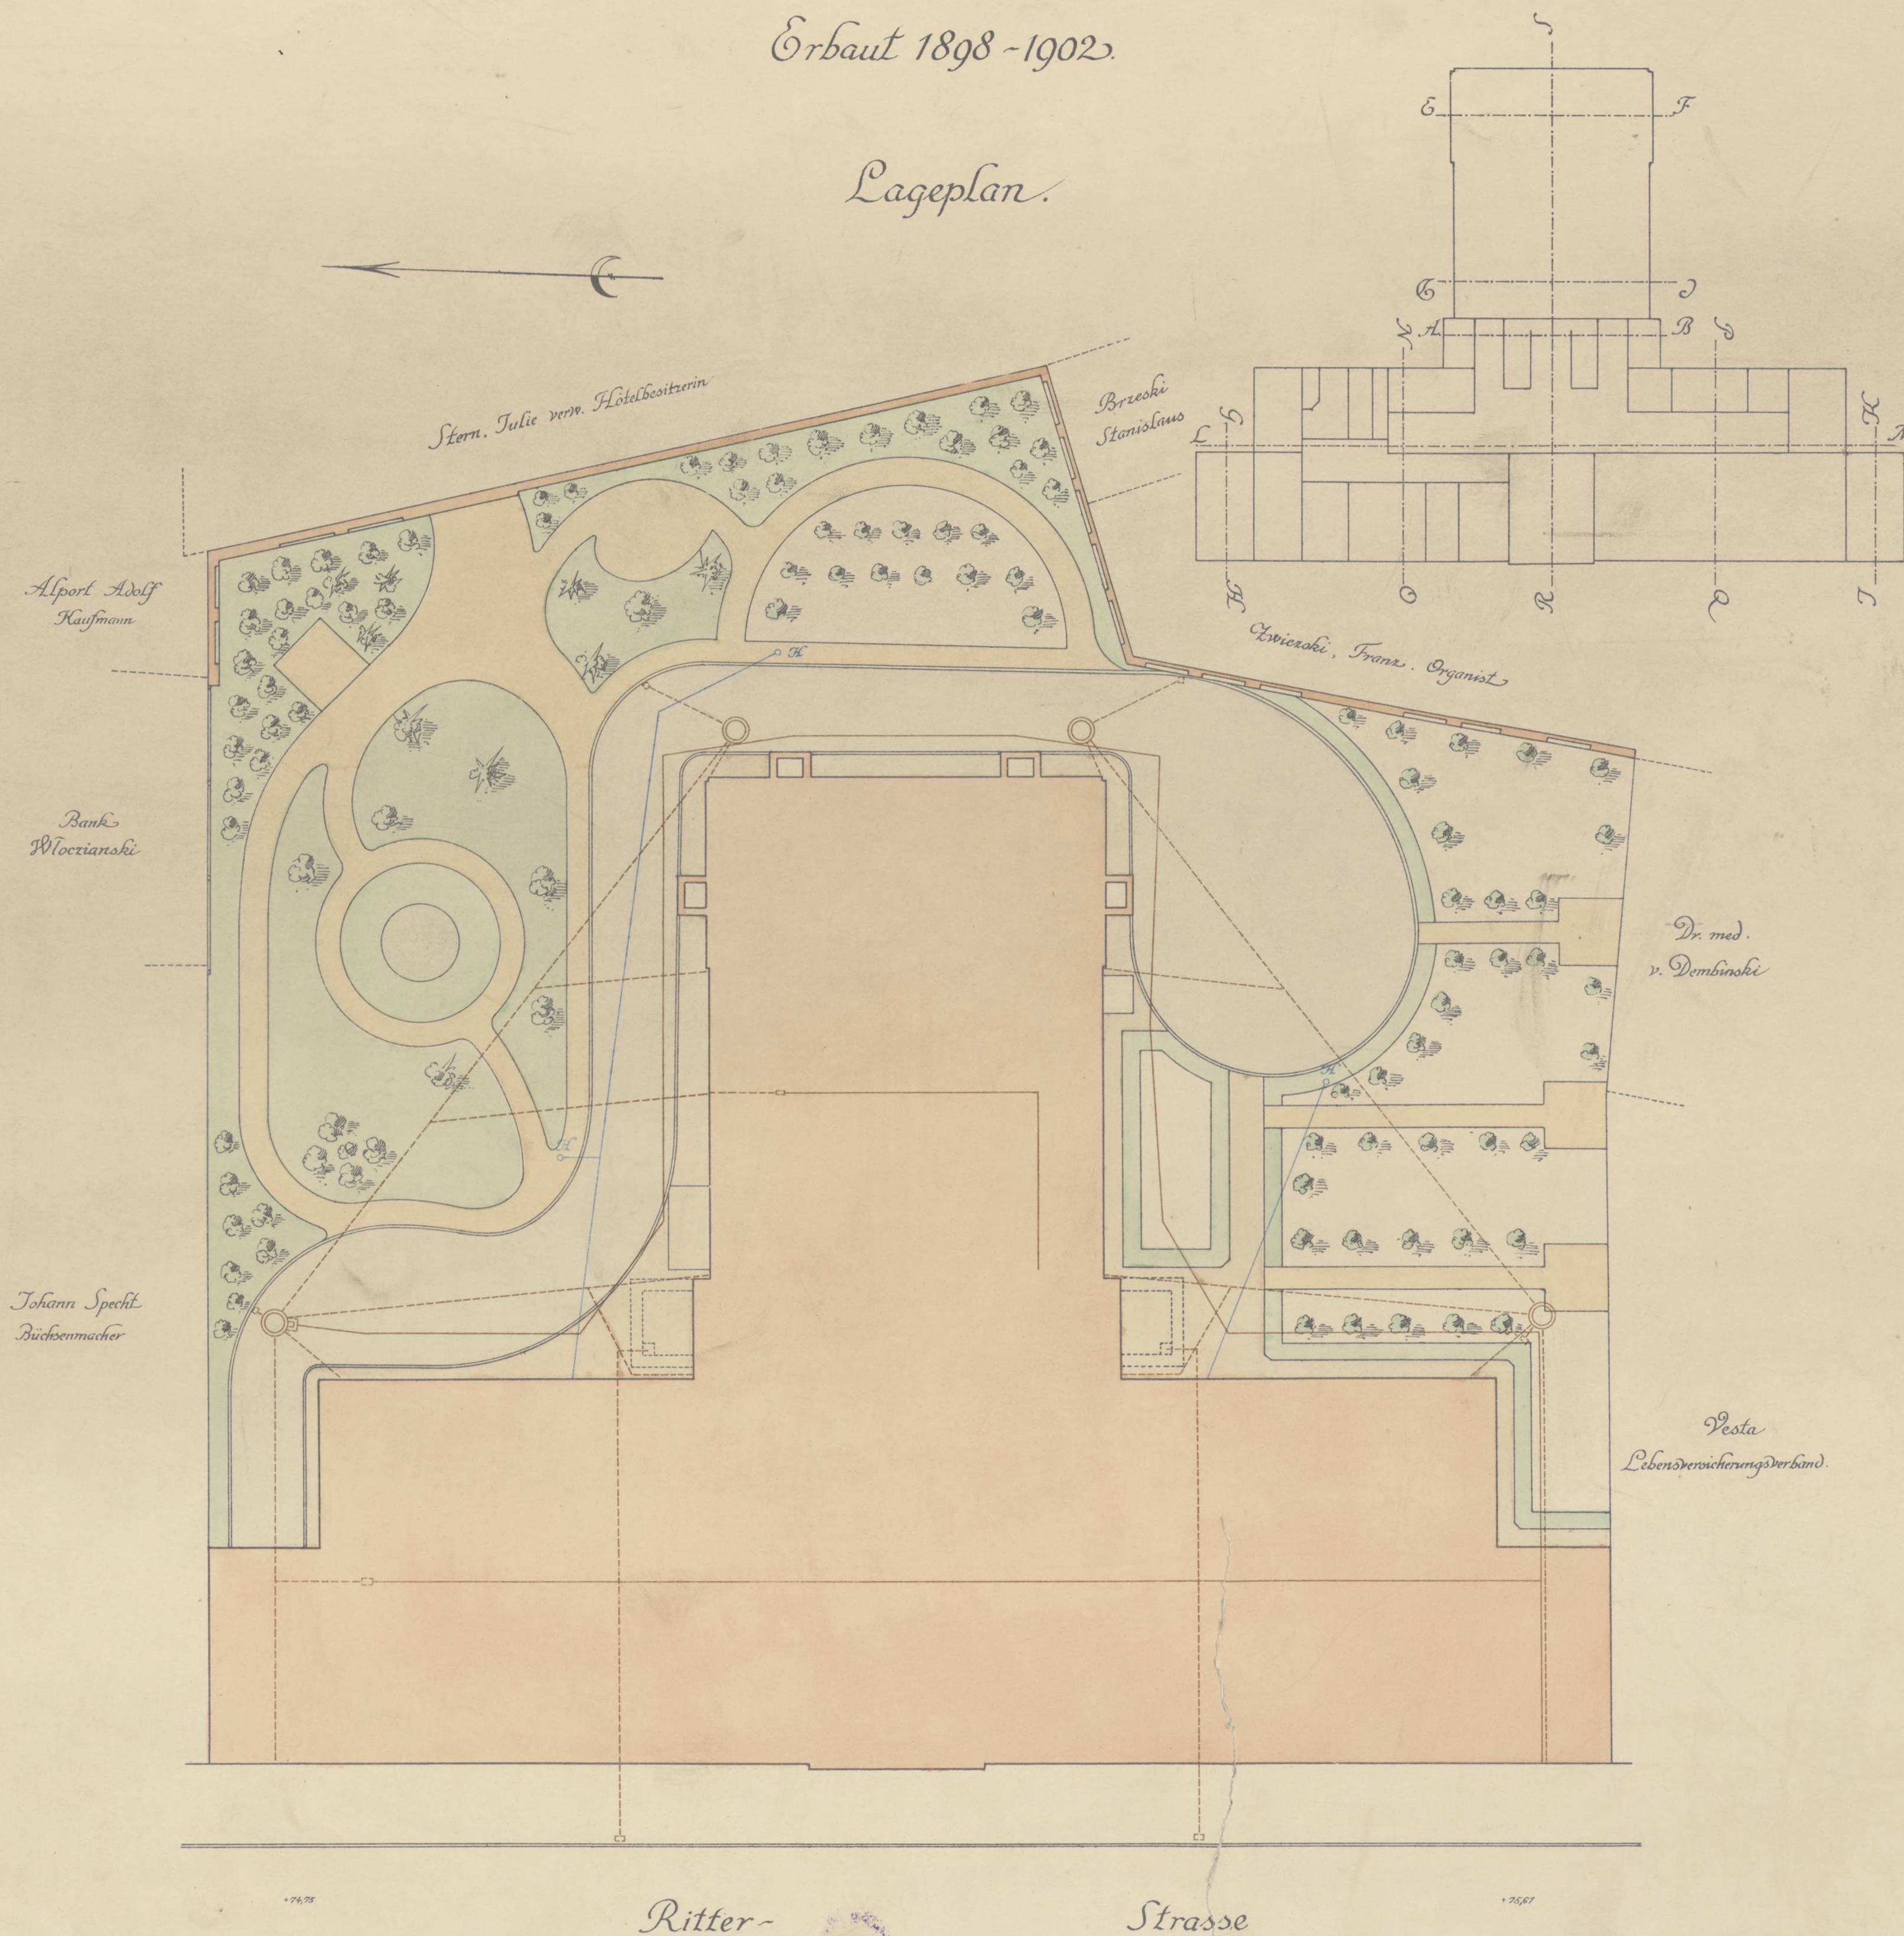

Maßstab 1:200.

Posen, den 25. März 1903.
Der Landbauinspektor
geod. Zeidler



598/2
599-11
1956
dublet

2630/1XII
d
(dublet) 2630/1XII


Kaiser Wilhelm-Bibliothek in Posen.

Erbaut 1898-1902.

Kellergeschoß.




XXV J. 14.

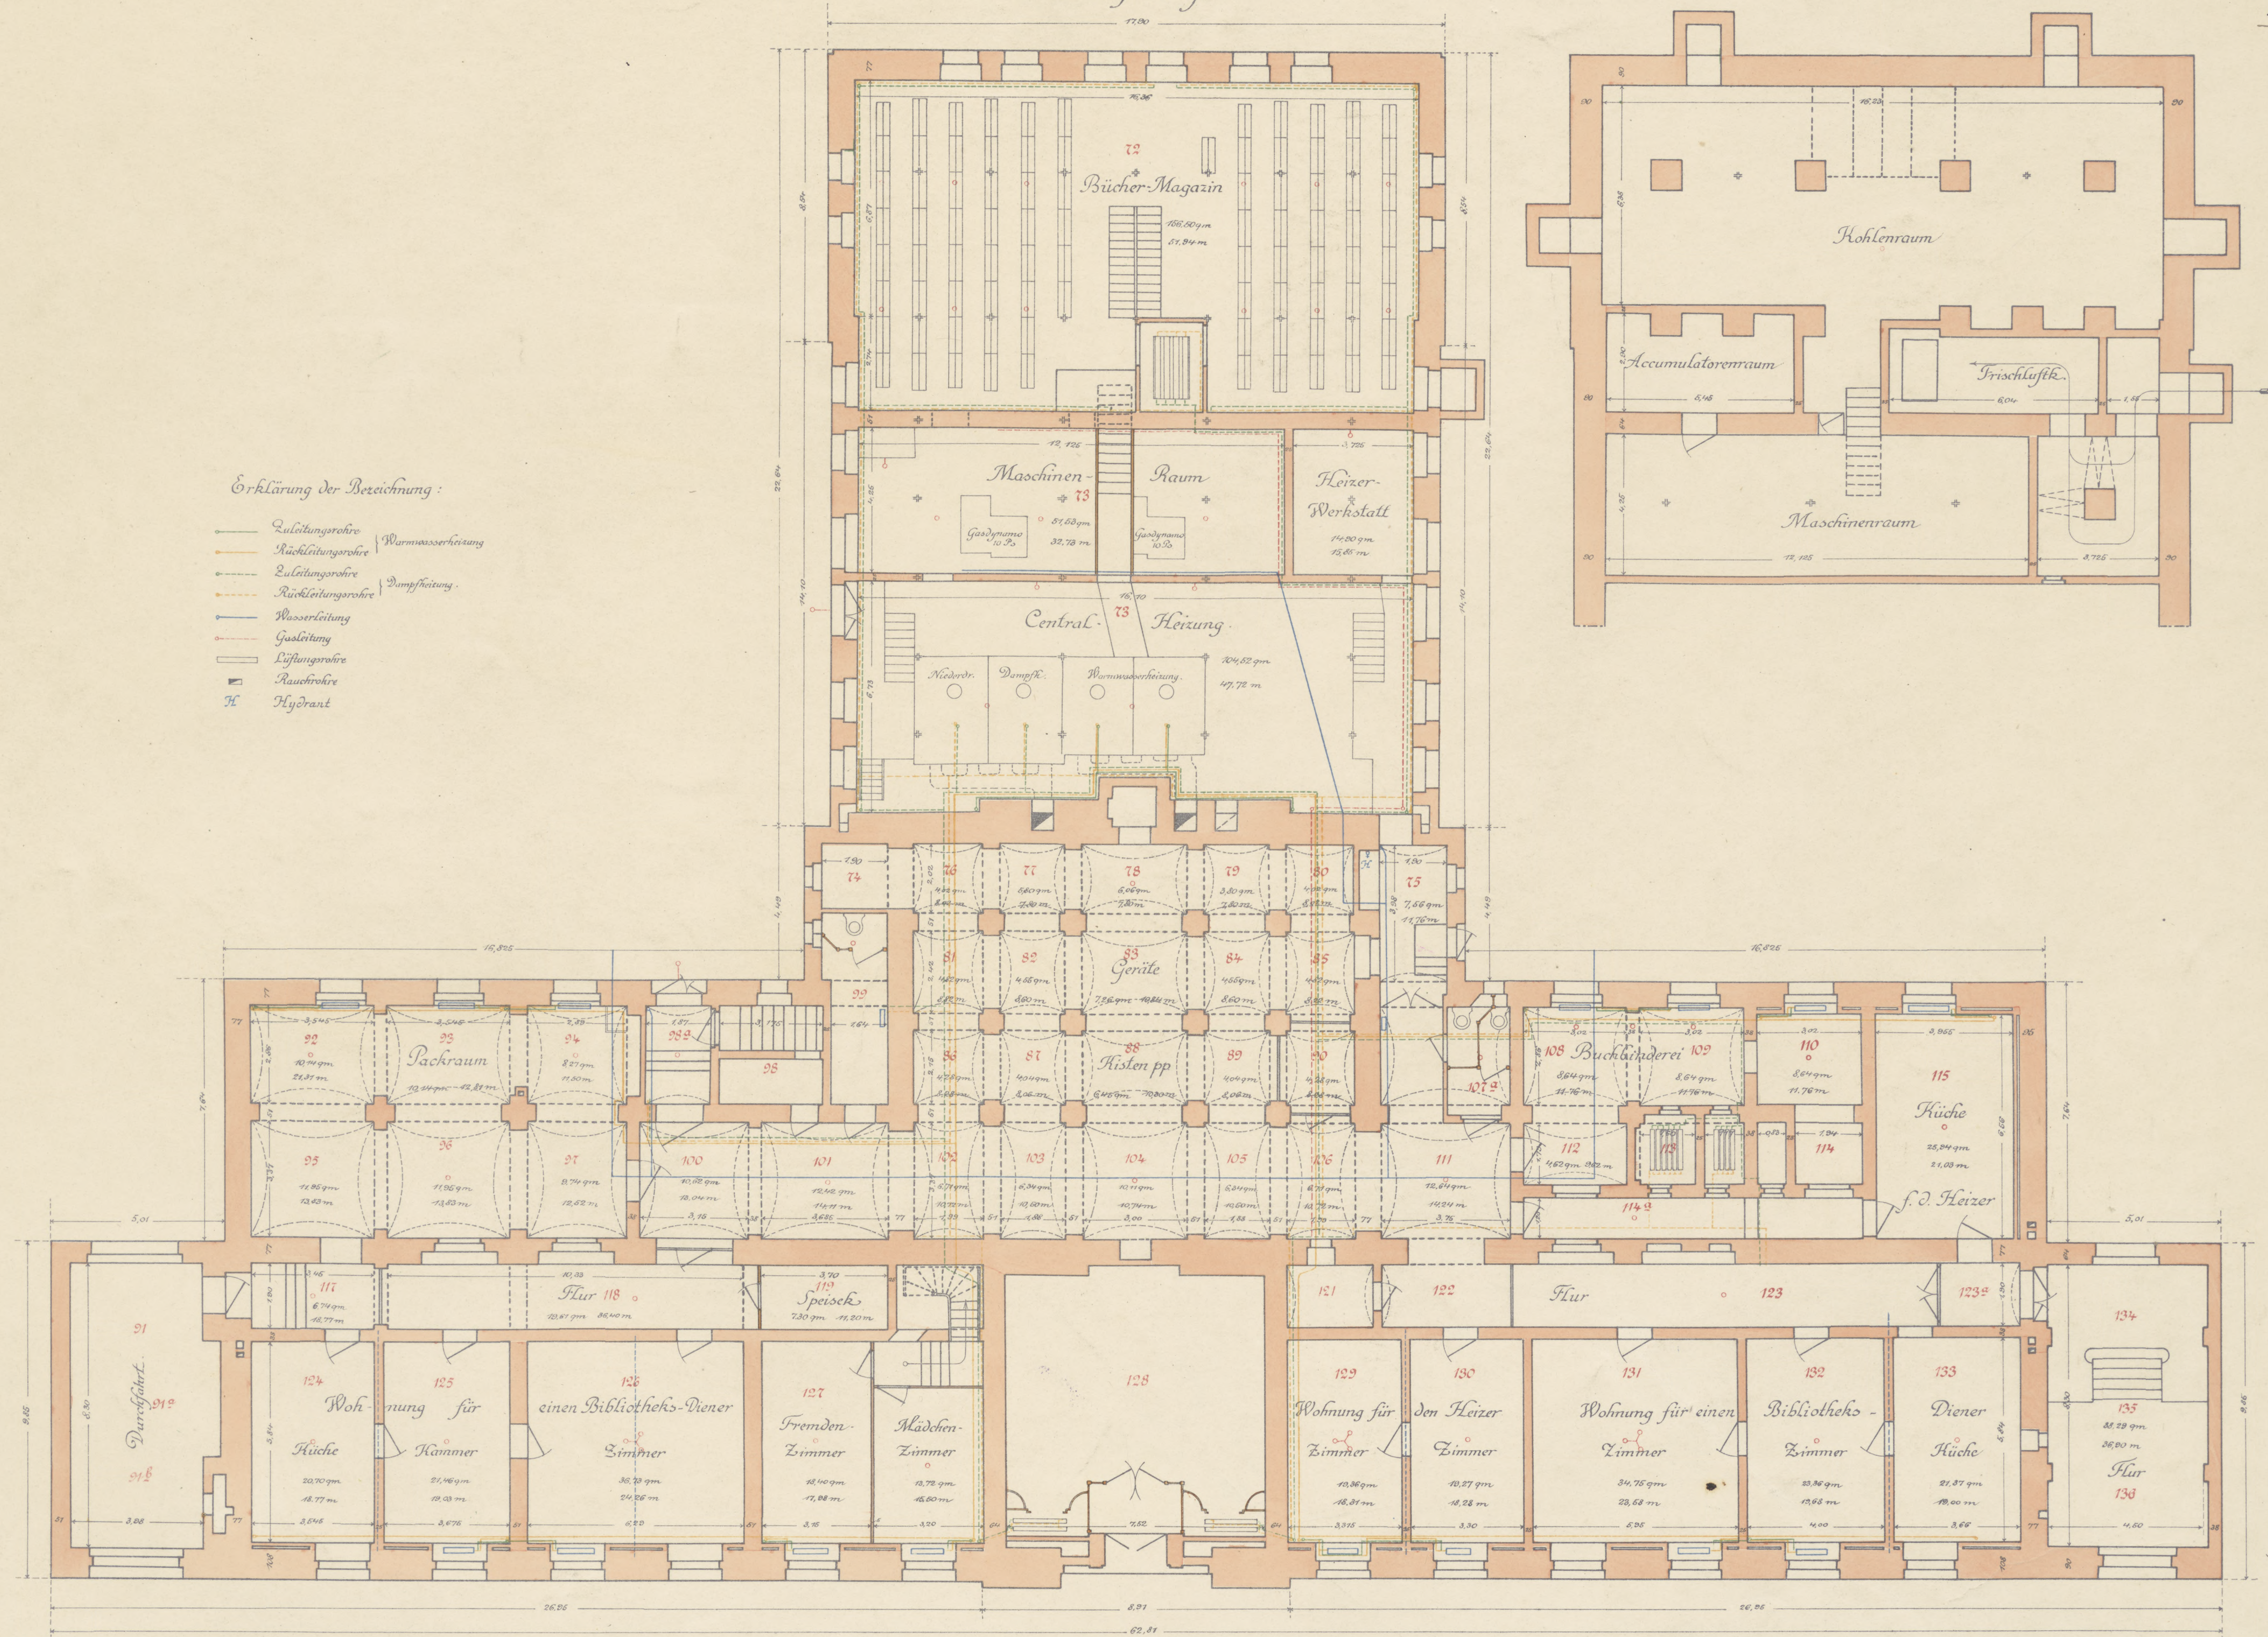

Erklärung der Bezeichnung:

- Lüftungsröhre
- Rückführungsröhre
- Zuluftungsrohr
- Rückführungsröhre
- Wasserversorgung
- Dampfheizung
- Gasleitung
- Lüftungsröhre
- Rauchrohr
- Hydrant

Maßstab 1:100.

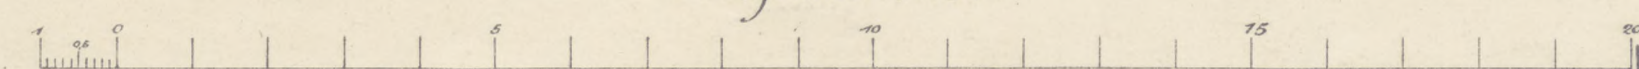

186
2634/2
(2.1.1903)

947a
547.11 X96₂



(drugi egzemplar)


Kaiser Wilhelm-Bibliothek in Posen.

Erbaut 1898-1902.



XXV 3.14.


Kellergeschoß.

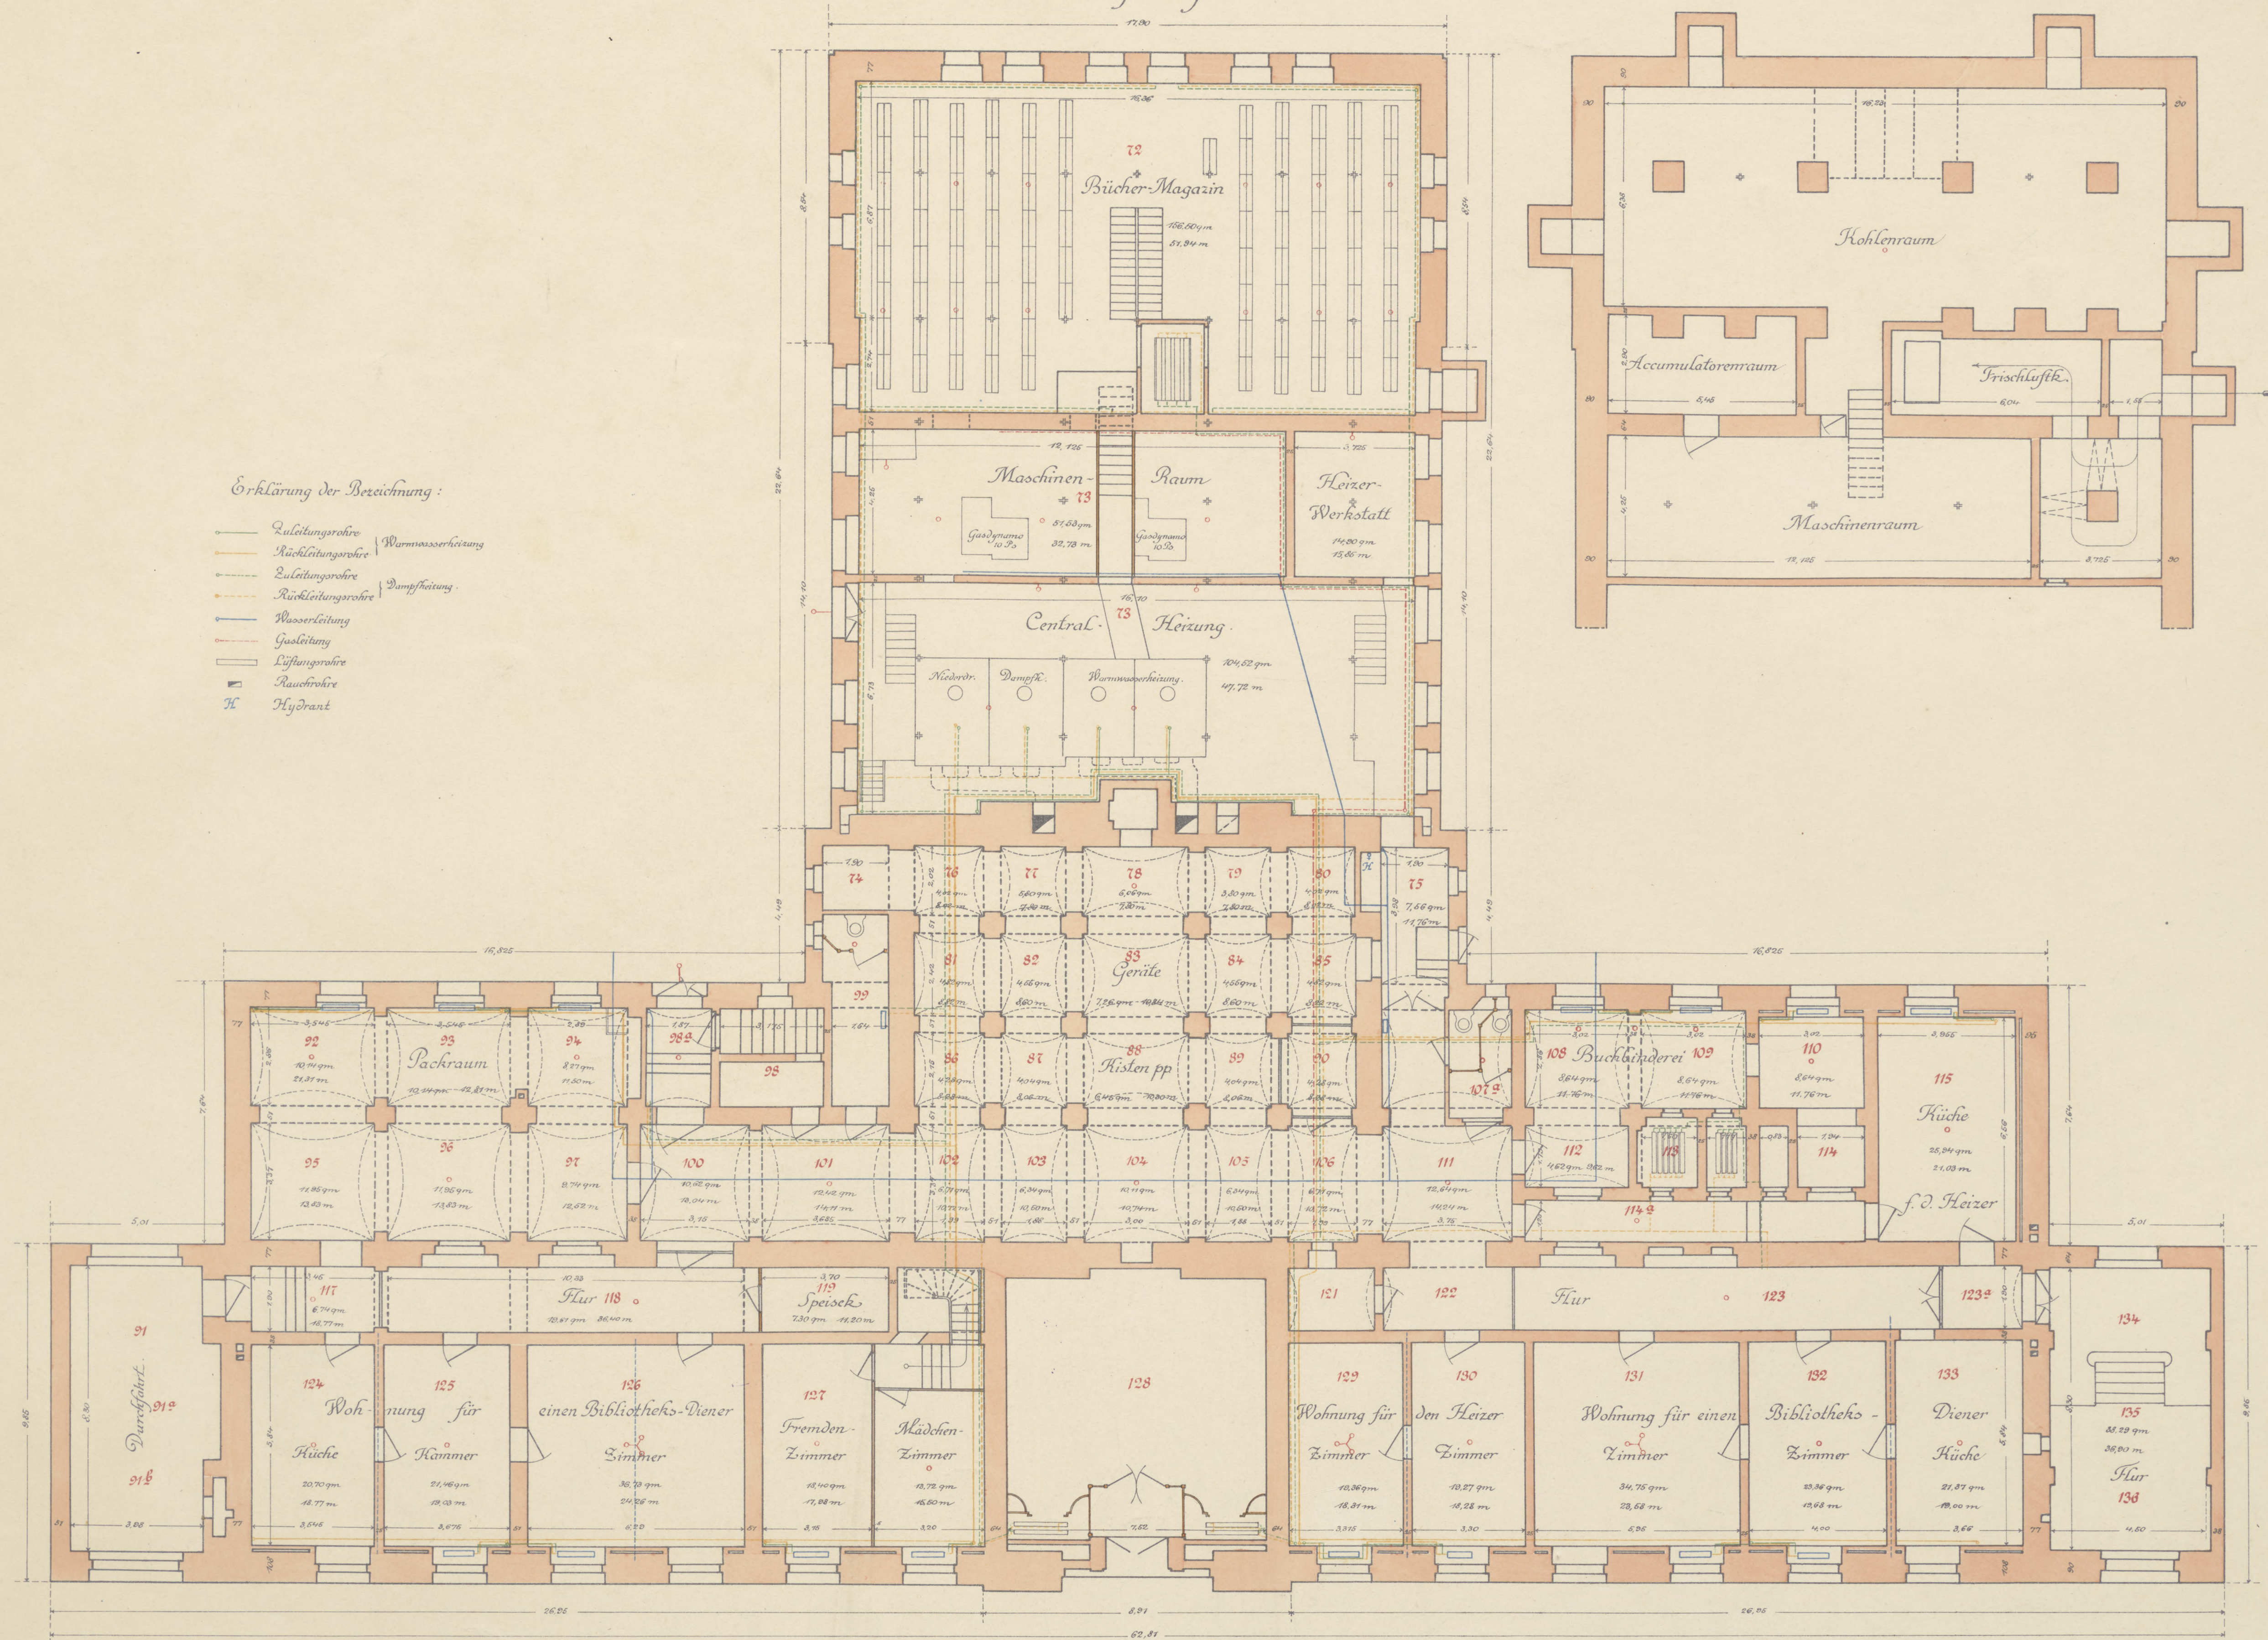

Erklärung der Bezeichnung:

- Zuleitungsrohre
- Rückleitungsrohre
- Zuleitungsrohre
- Rückleitungsrohre
- Wasserversorgung
- Gasleitung
- Lüftungsrohre
- Rauchrohre
- Hydrant


Maßstab 1:100.

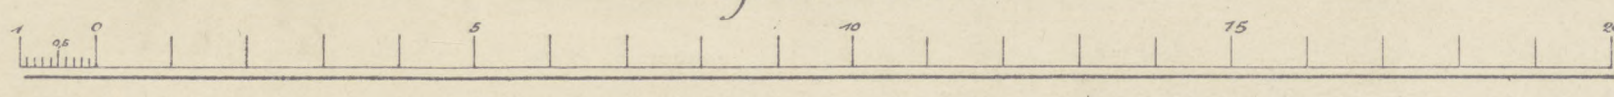

Posen, den 25 März 1903
Der Landbauinspektor



349/79
1962
W.M.

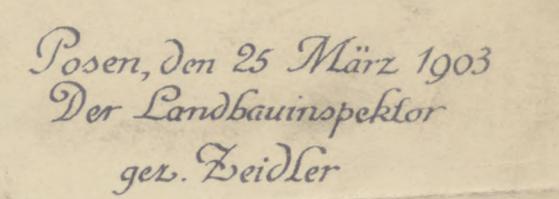

989/10
~~1940~~
SM-M (toreci egecuplan)
1962

Sept 2^a
Sept 10
Sept 11
1963


Kaiser Wilhelm-Bibliothek in Posen.

Erbaut 1898 ~ 1902.




XXV J. 14.

Obergeschoss.

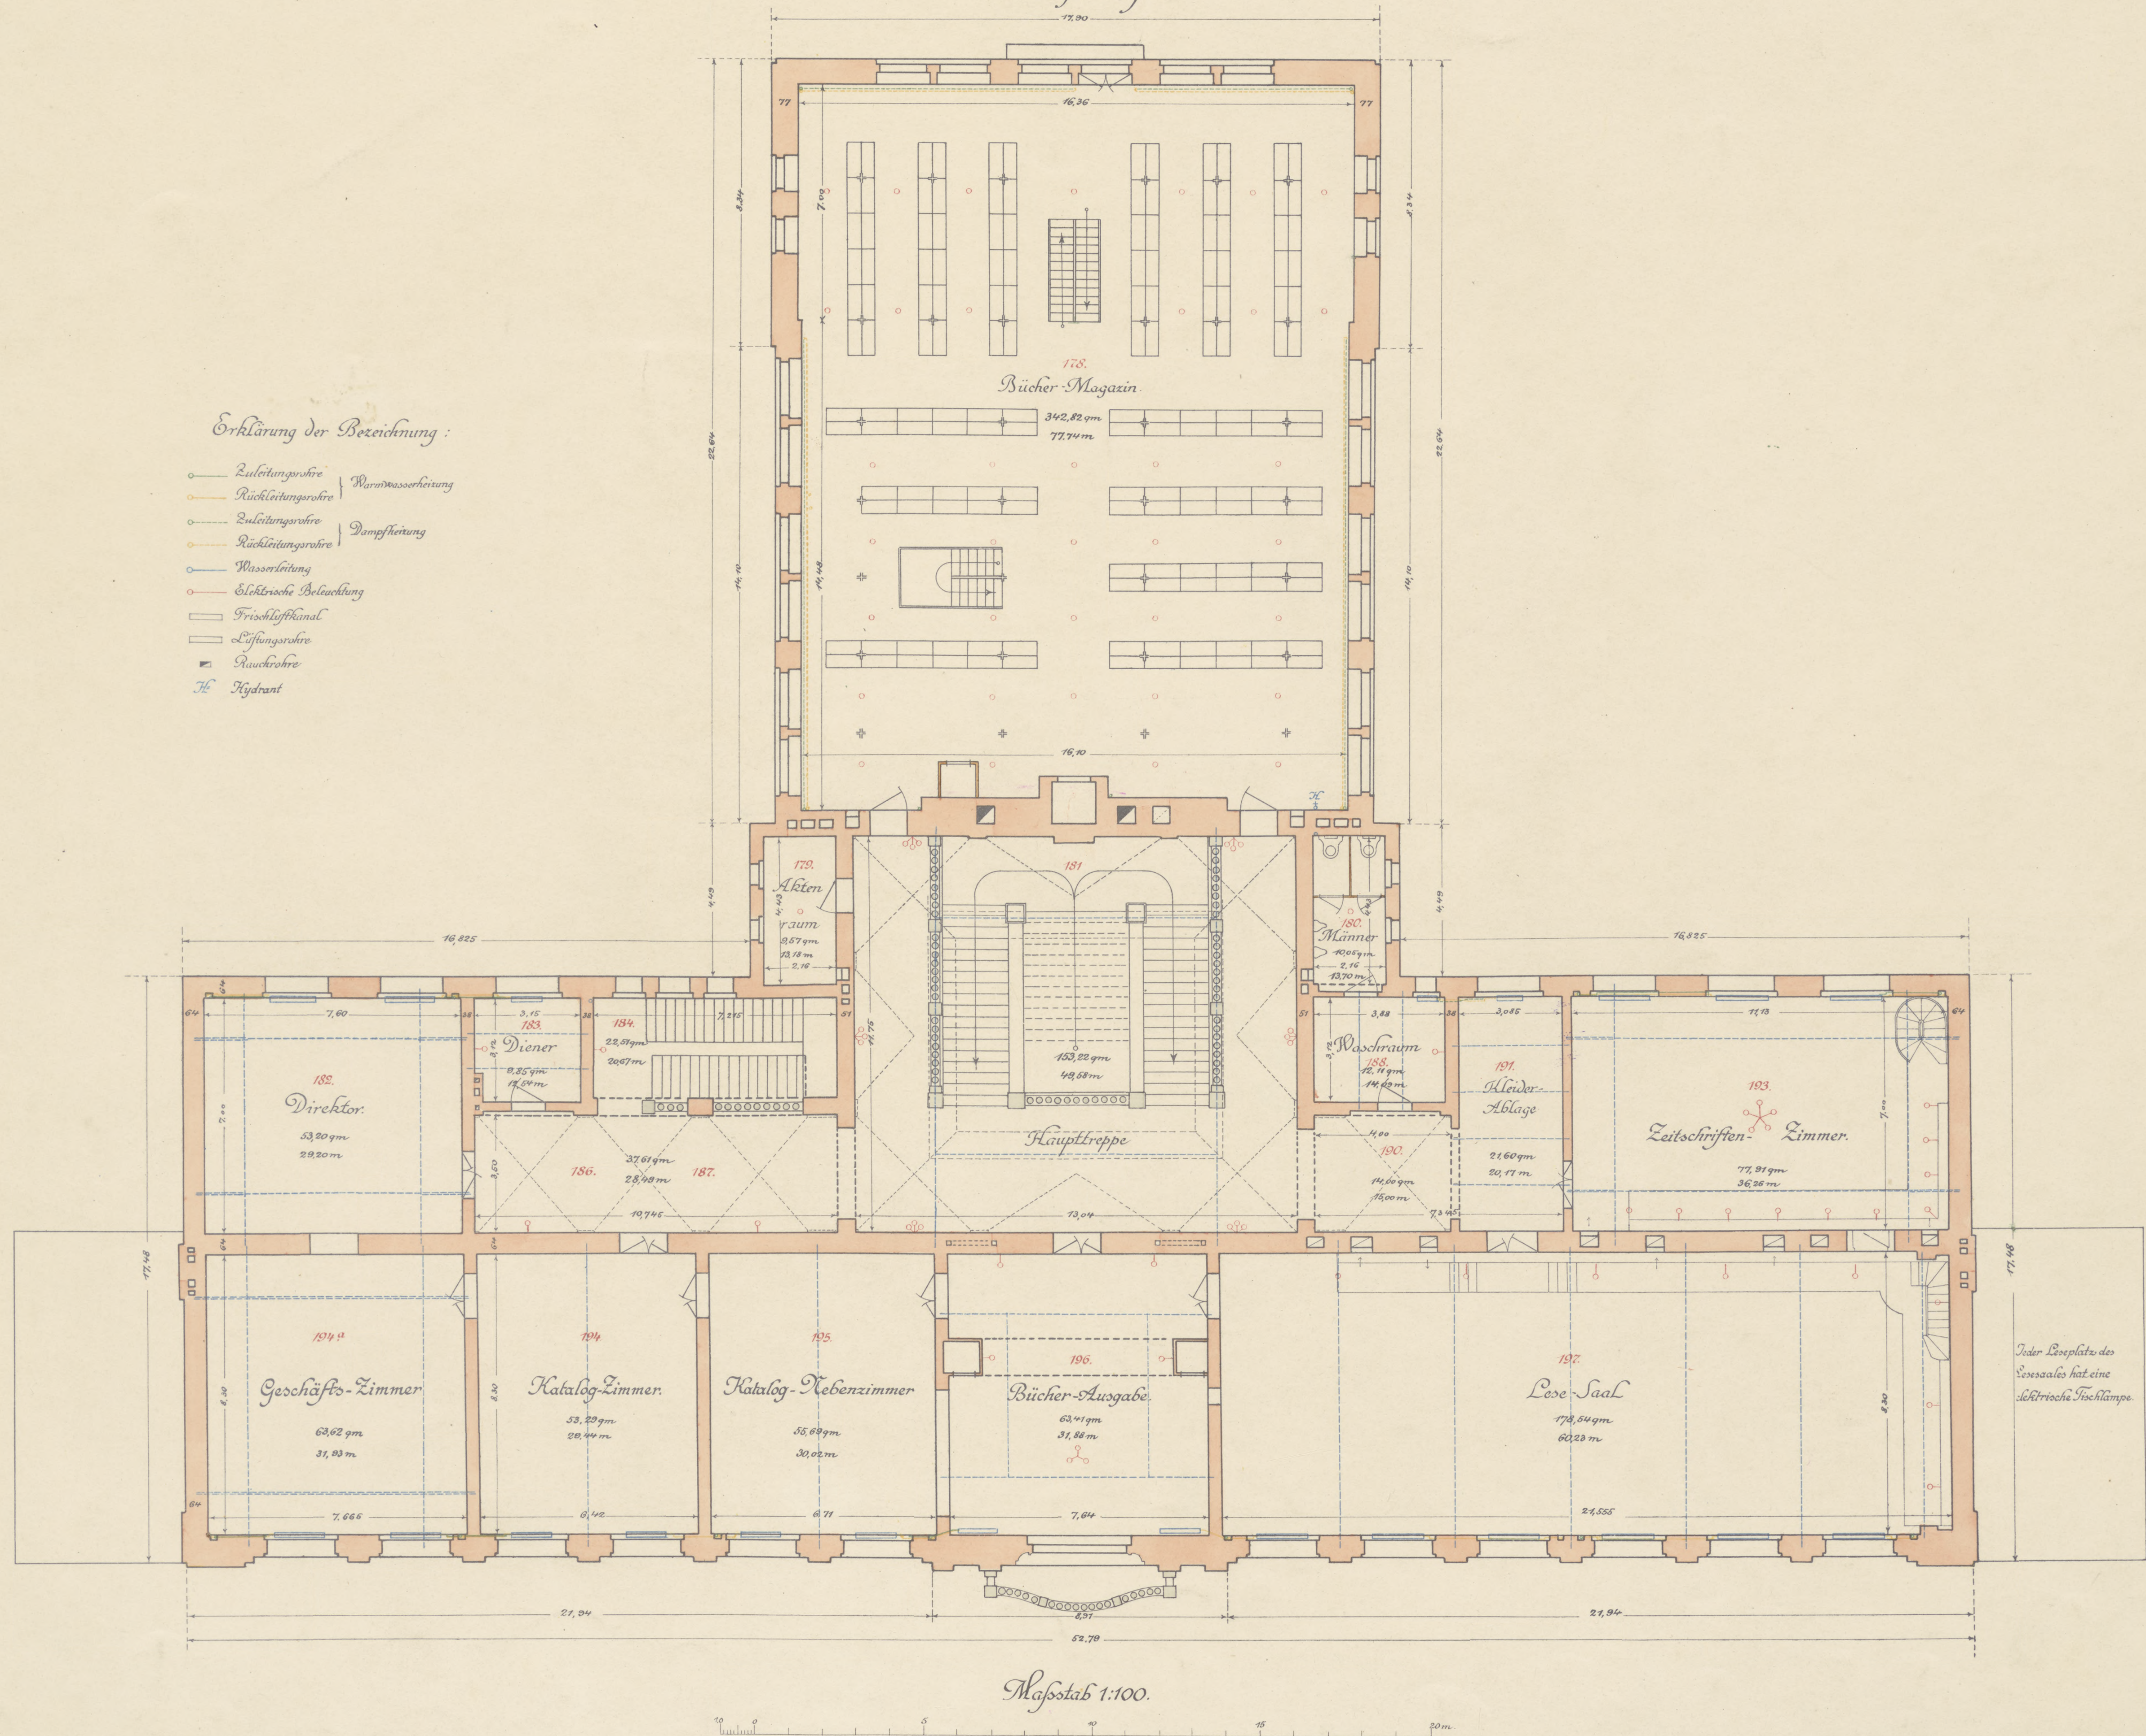

Posen, den 25. März 1903
Der Landbauinspektor
gez. Deidler.


W.H.S.
249-10
196
4

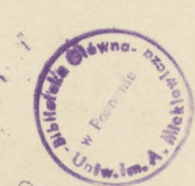


Kaiser Wilhelm-Bibliothek
in Posen.
Erbaut 1898-1902.
Dachgeschoss.



XXV J. 14.

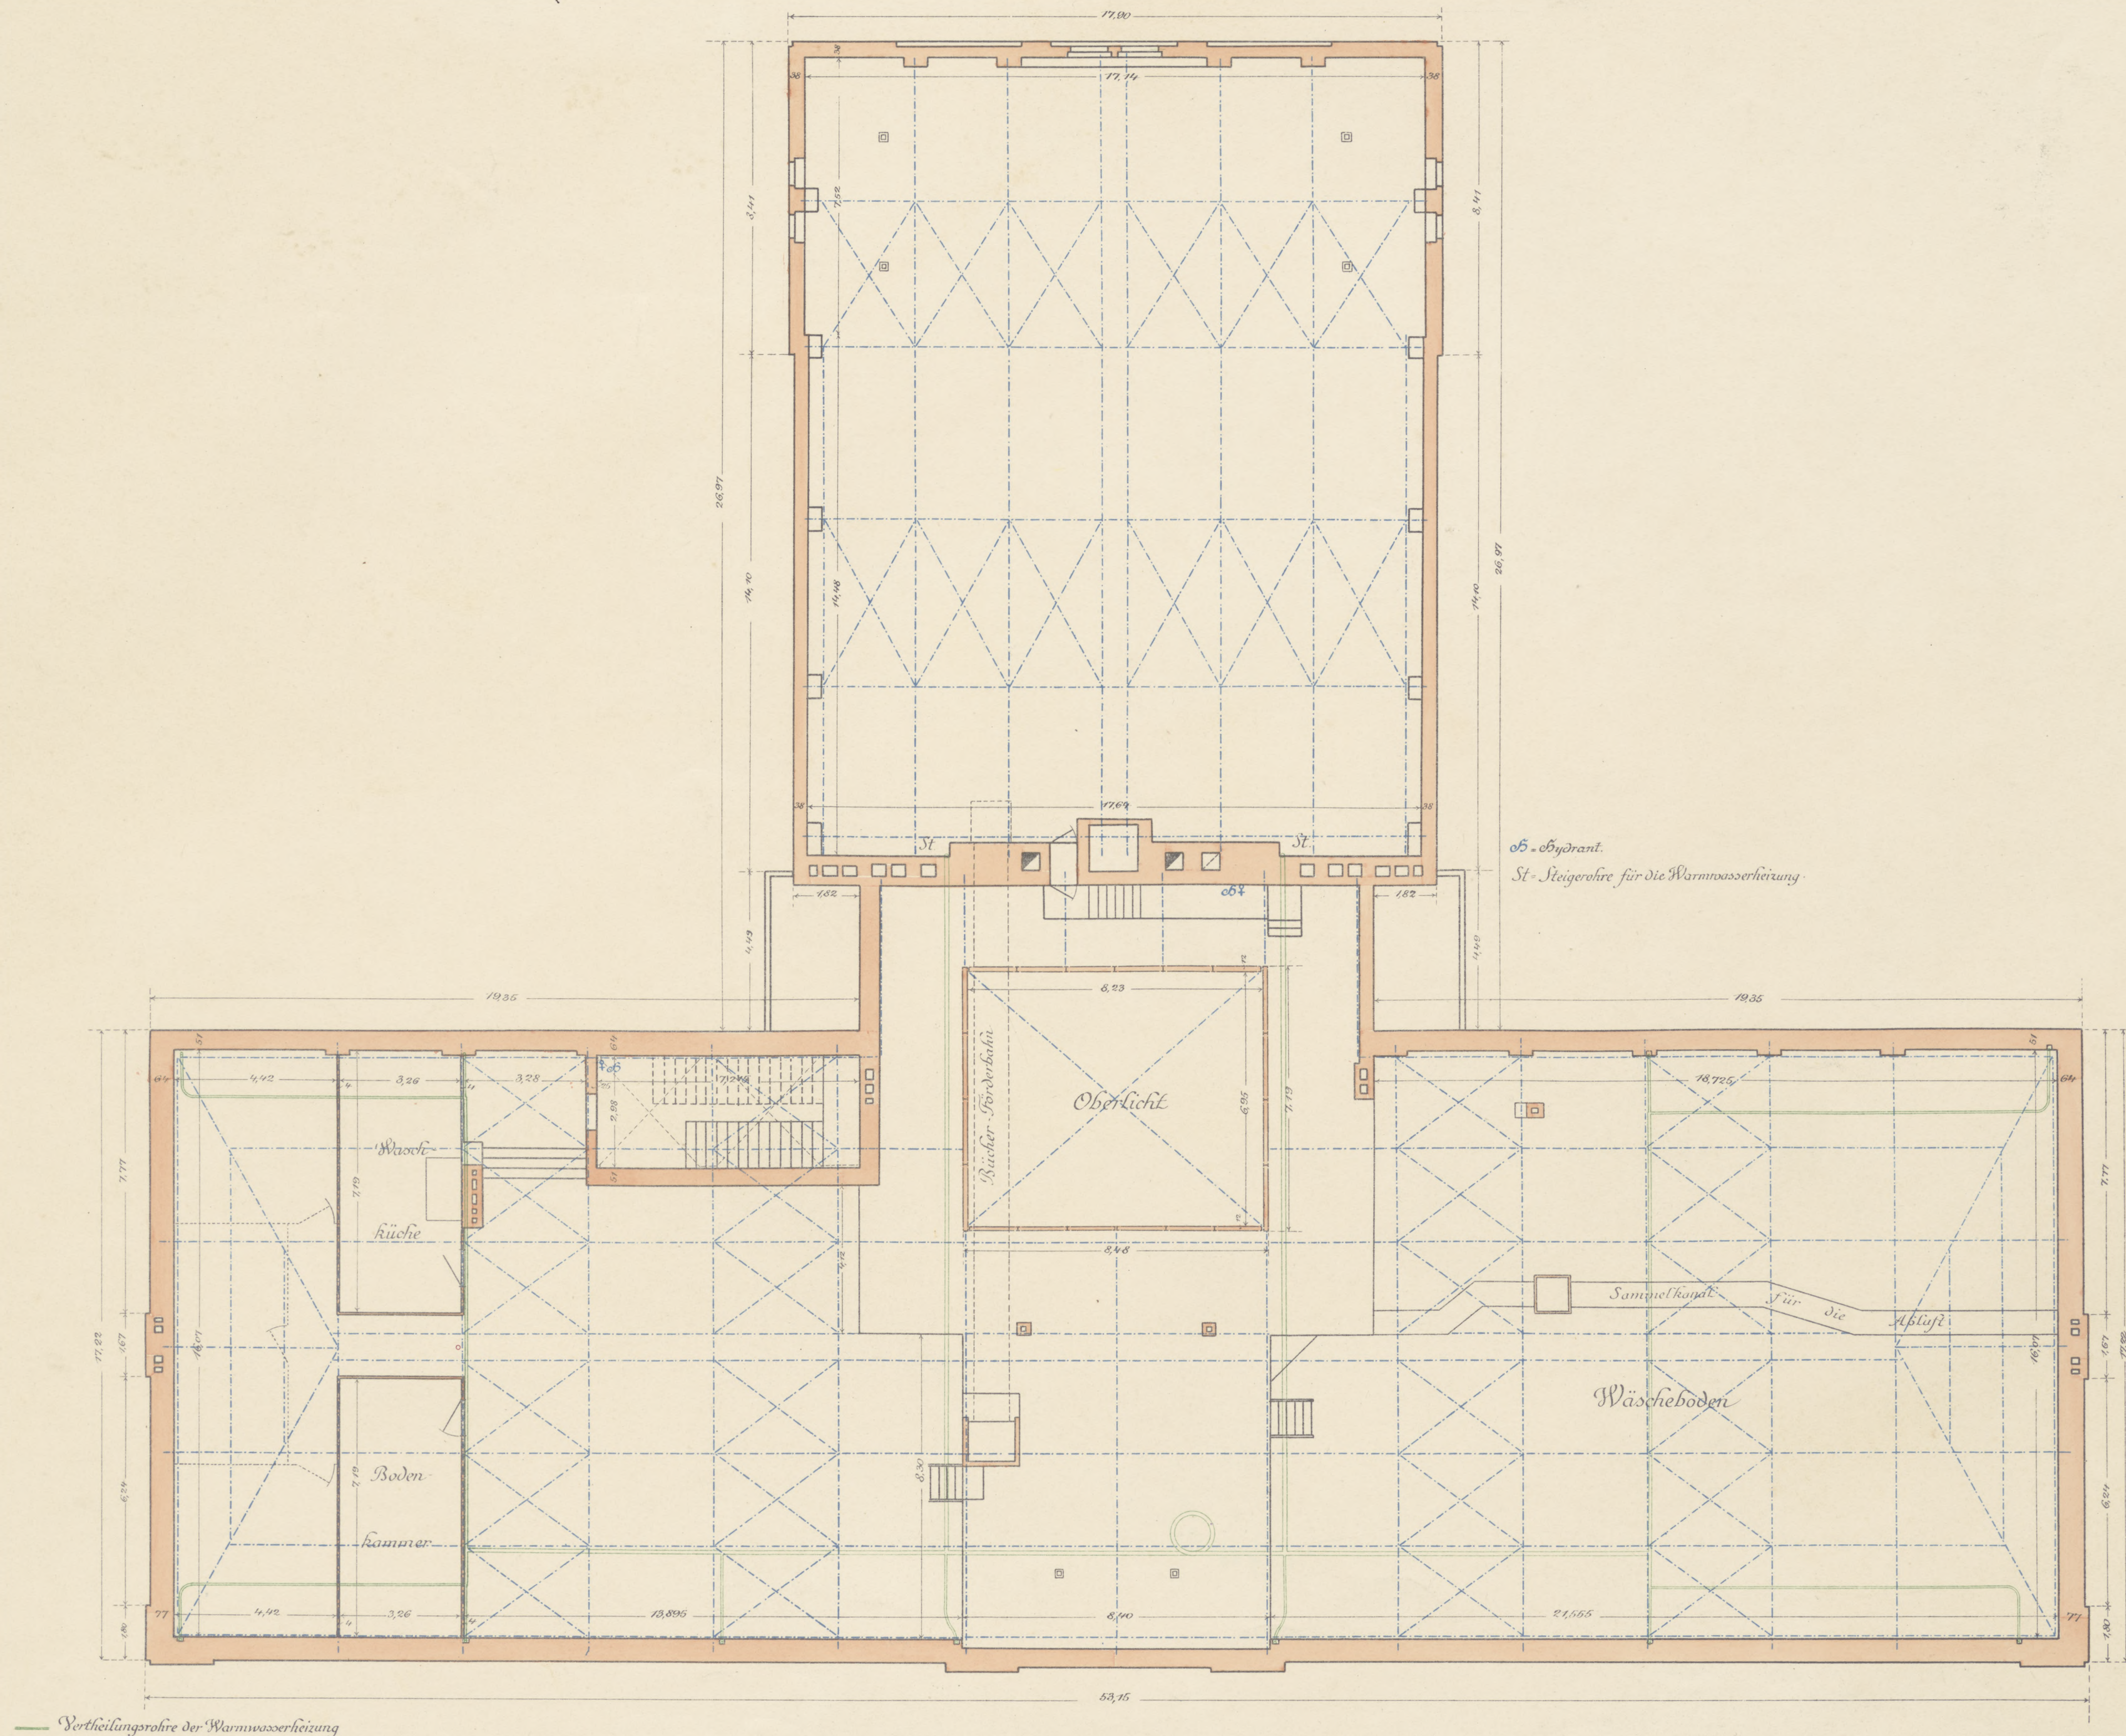

Maßstab 1:100.

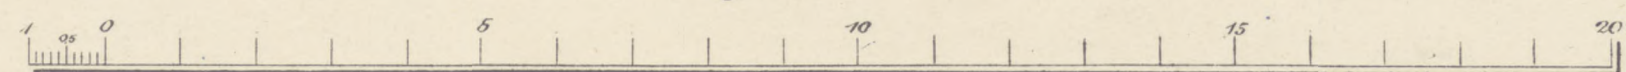

Posen, den 25. März 1903.
Der Landbauinspektor
gez. Zeidler.


syg 12
511.11 1965



Kaiser Wilhelm-Bibliothek
in Posen.
Erbaut 1898-1902.
Dachgeschoss.



XXV J. 14.

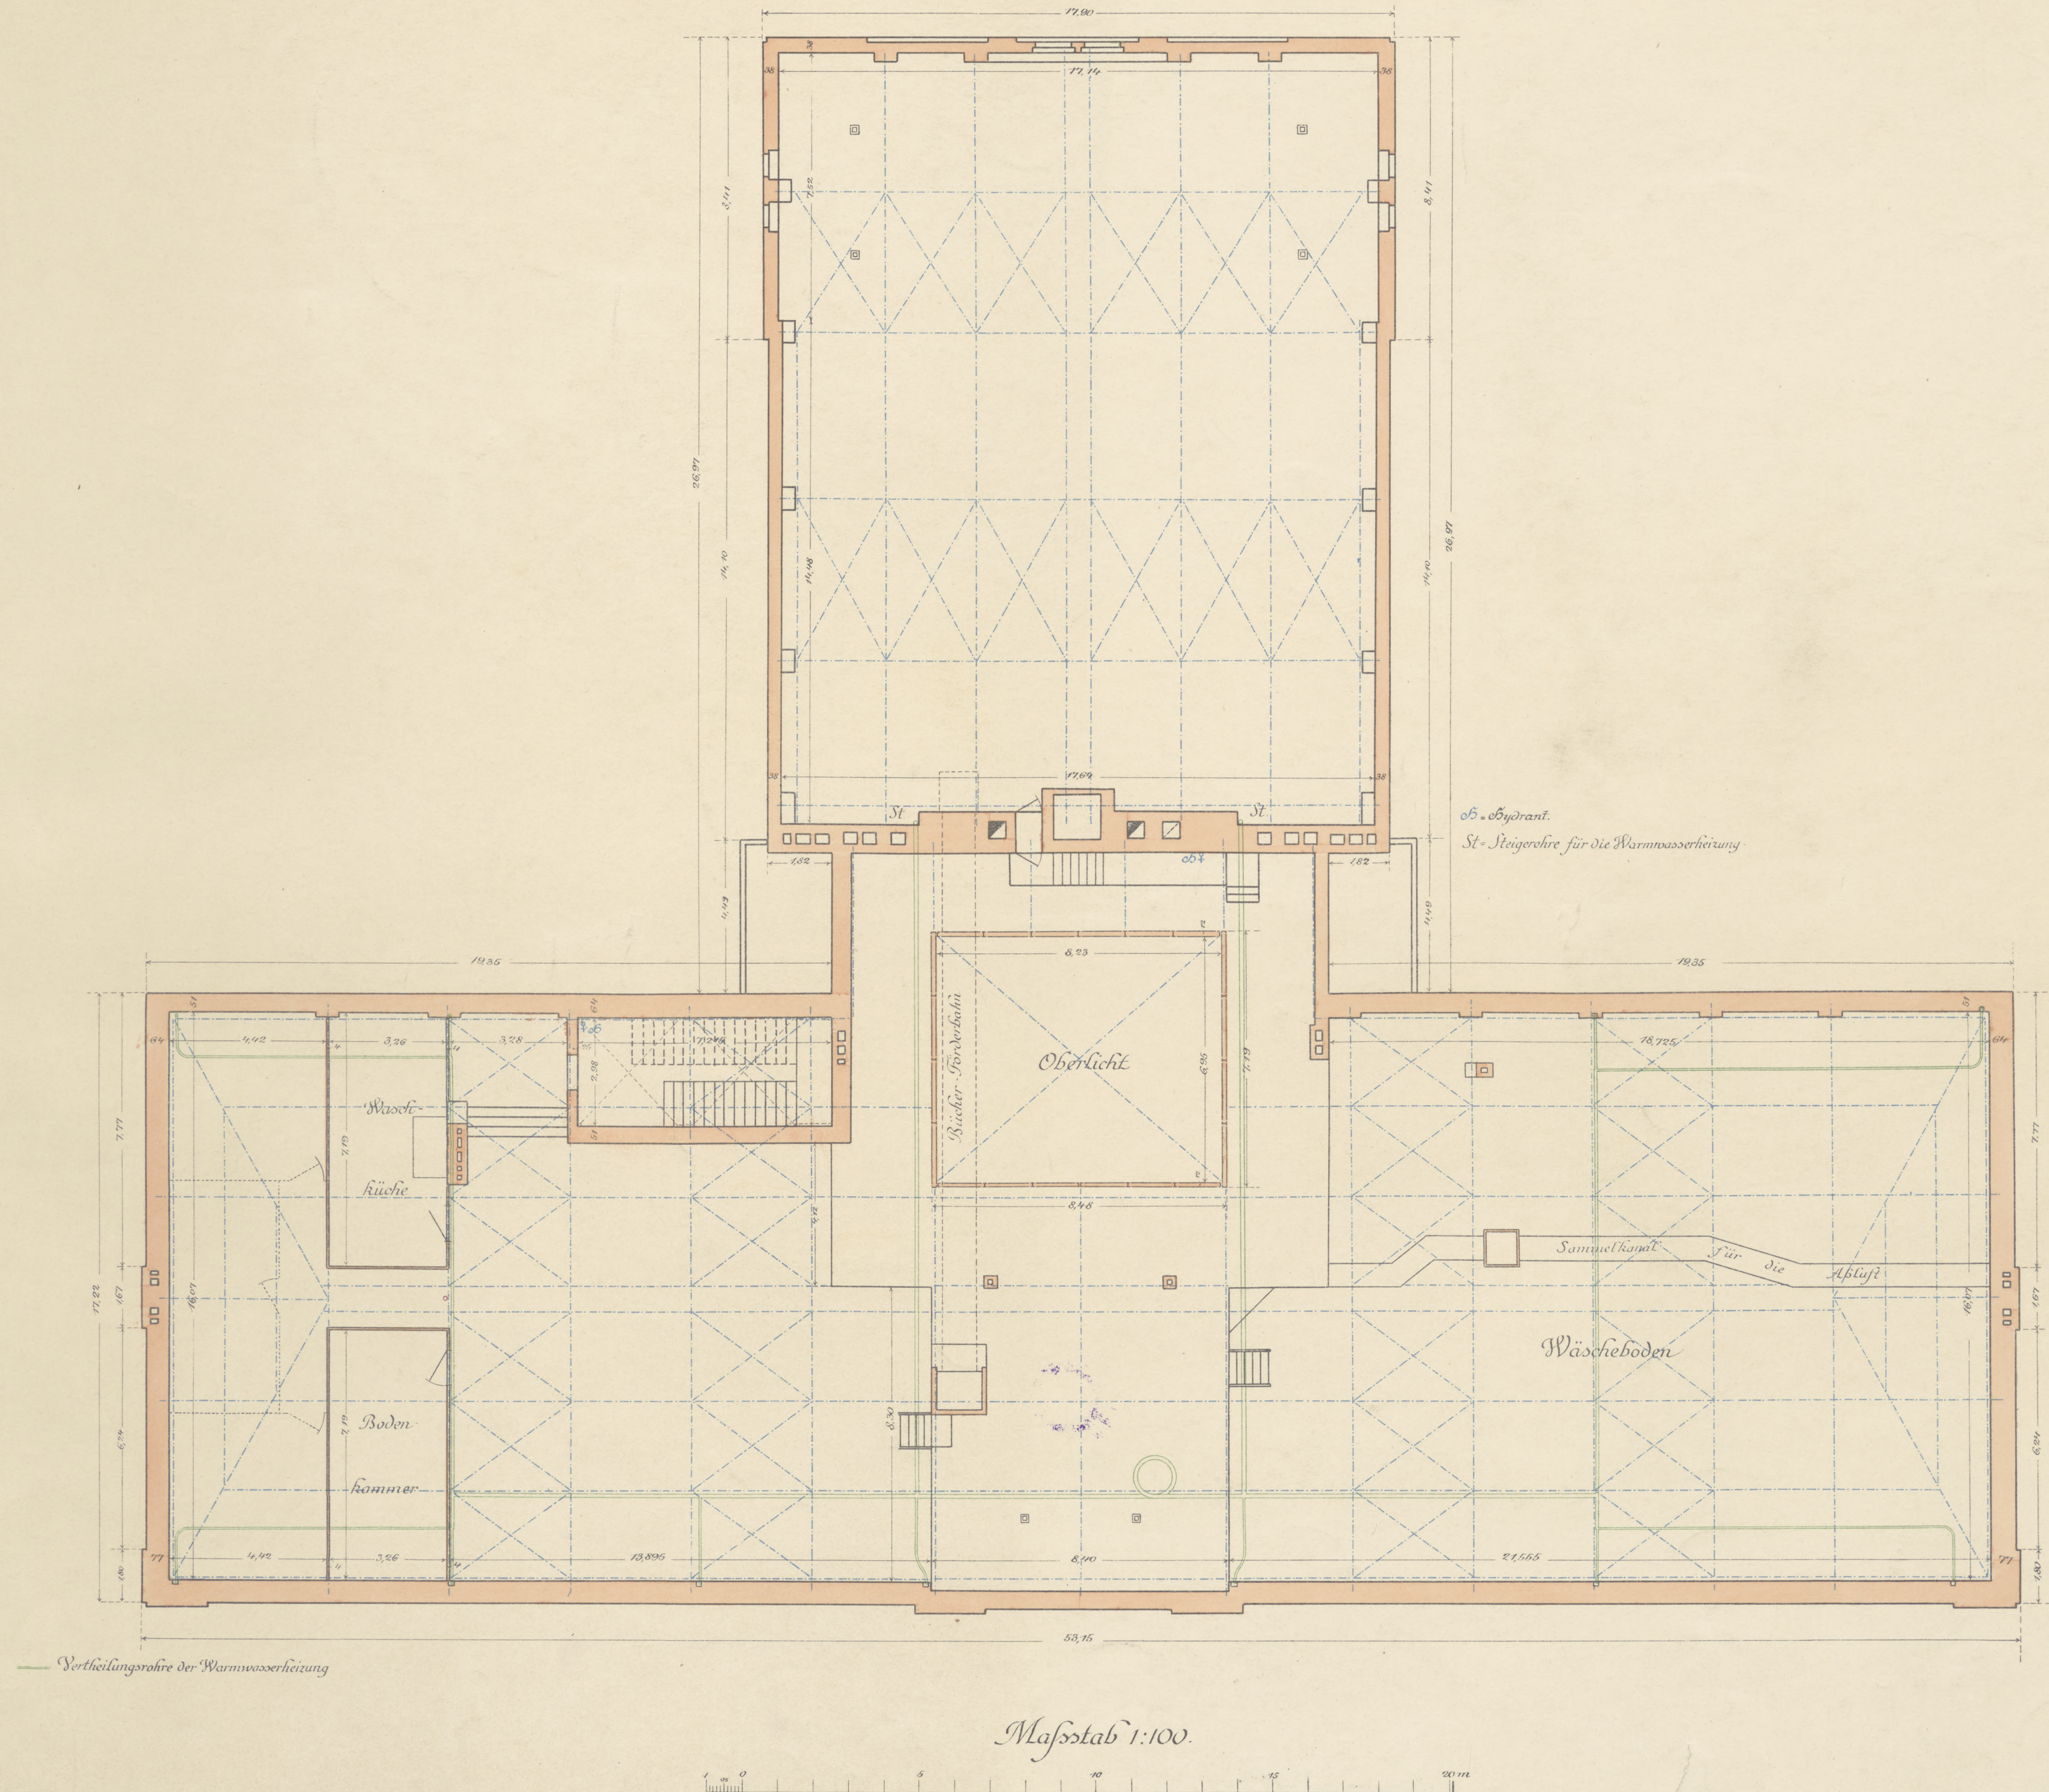

Posen, den 25. März 1903.
Der Landbauinspektor
gez. Zeidler.

98.4a
M.M




X96₅

(dungi egruipian)


Erbaut 1898 - 1902.

in Sosen.


Schmitt C-D.

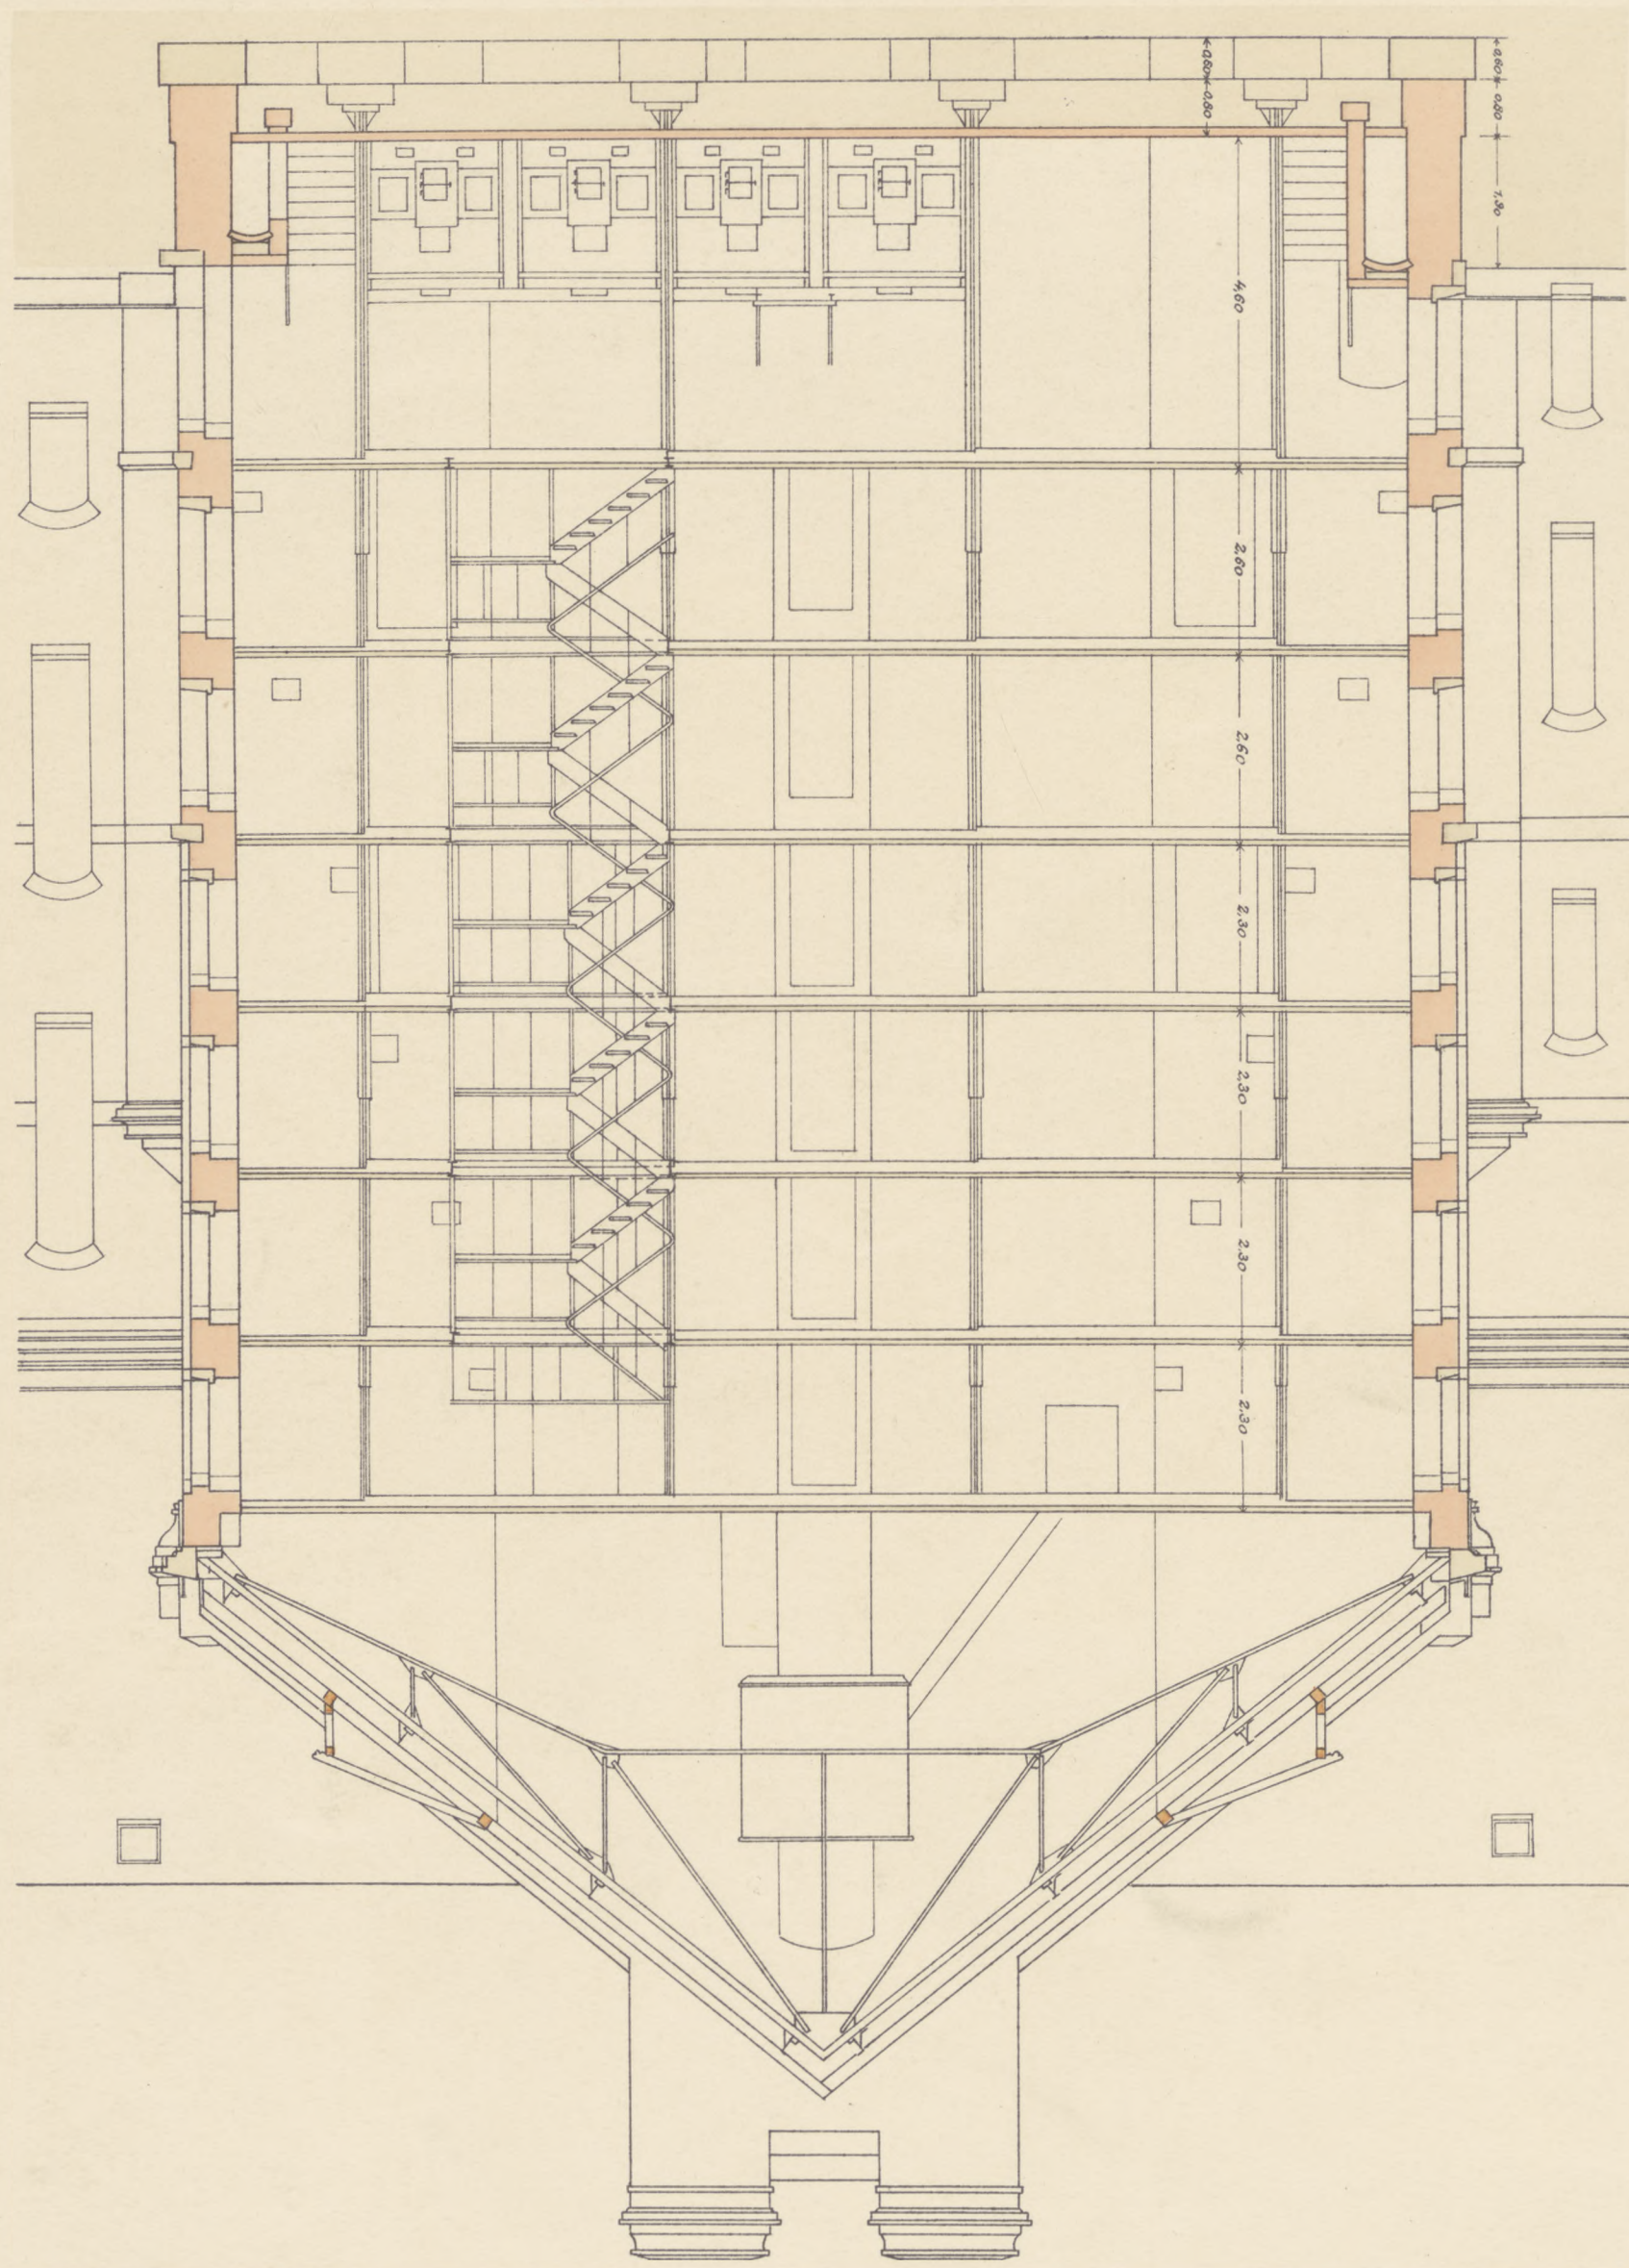

Schnitt & G.

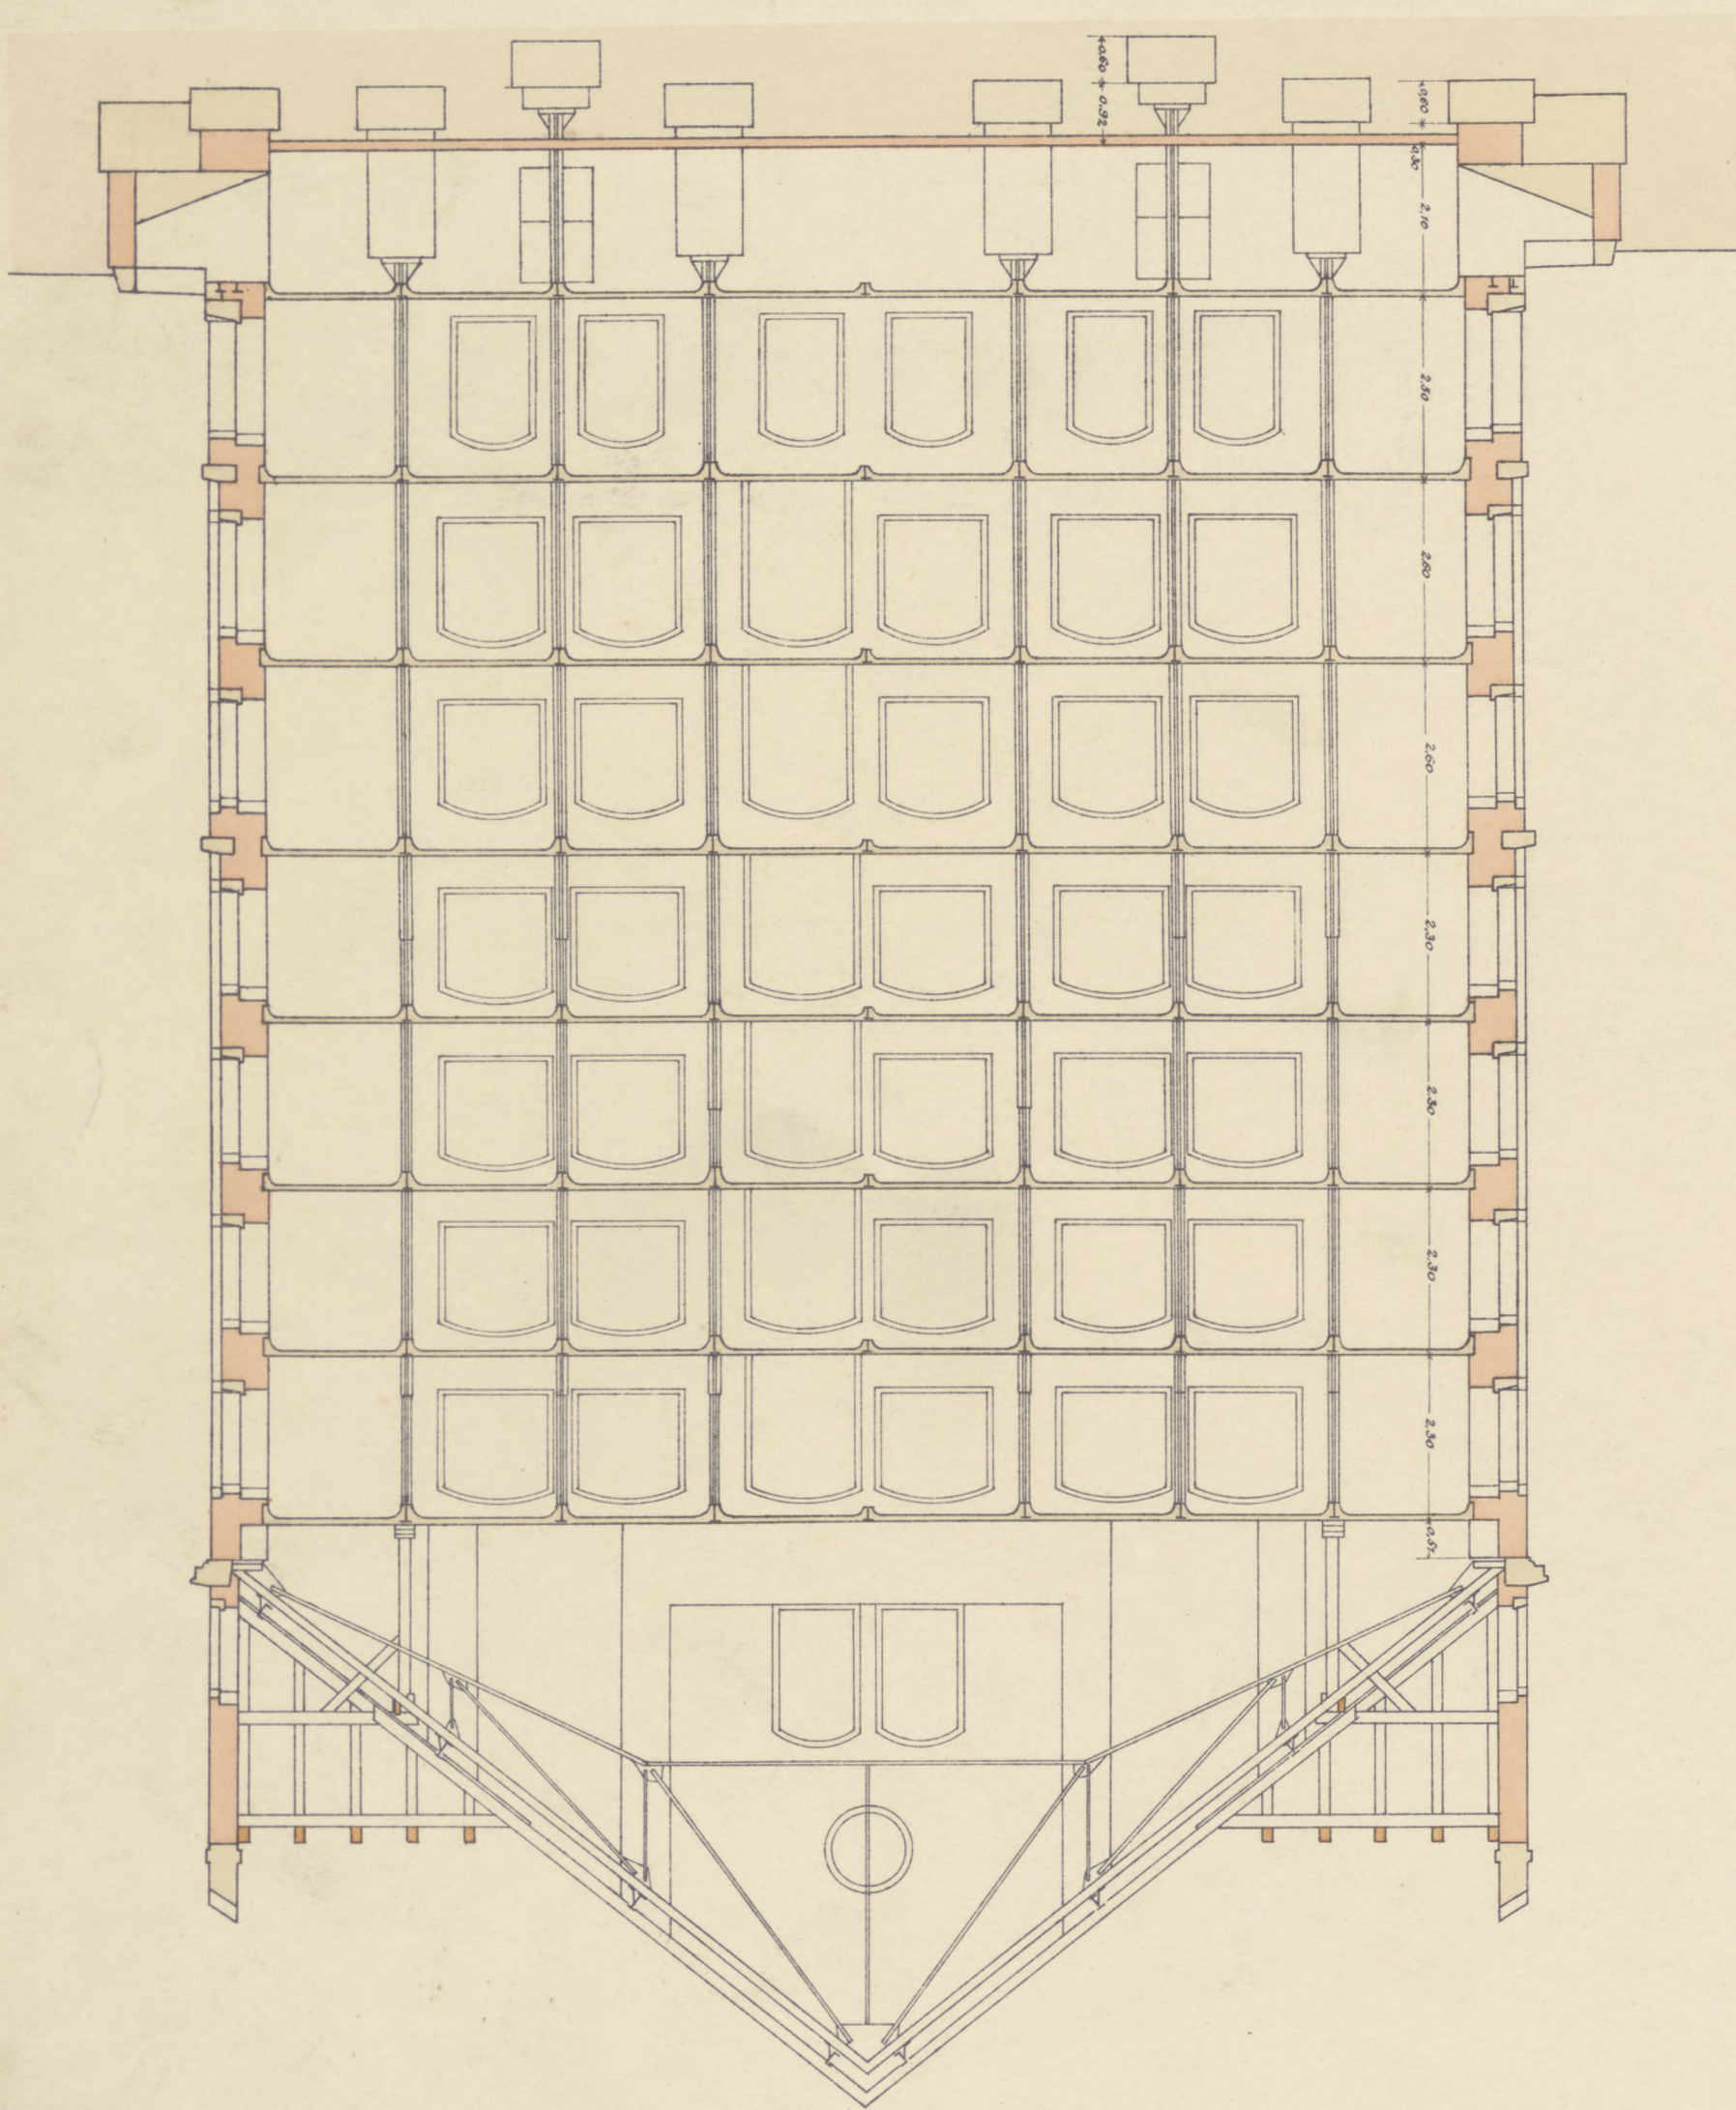

Maßstab 1:100.

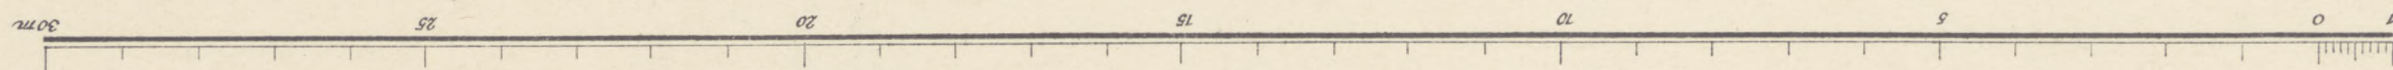


Sösen, den 25 März 1903
Der Landbauinspektor
gez. Zeidler.

Sept 11 1966


Kaiser Wilhelm-Bibliothek
in Posen.
Erbaut 1898-1902.

XXV F. 14.


Schnitt A-B.

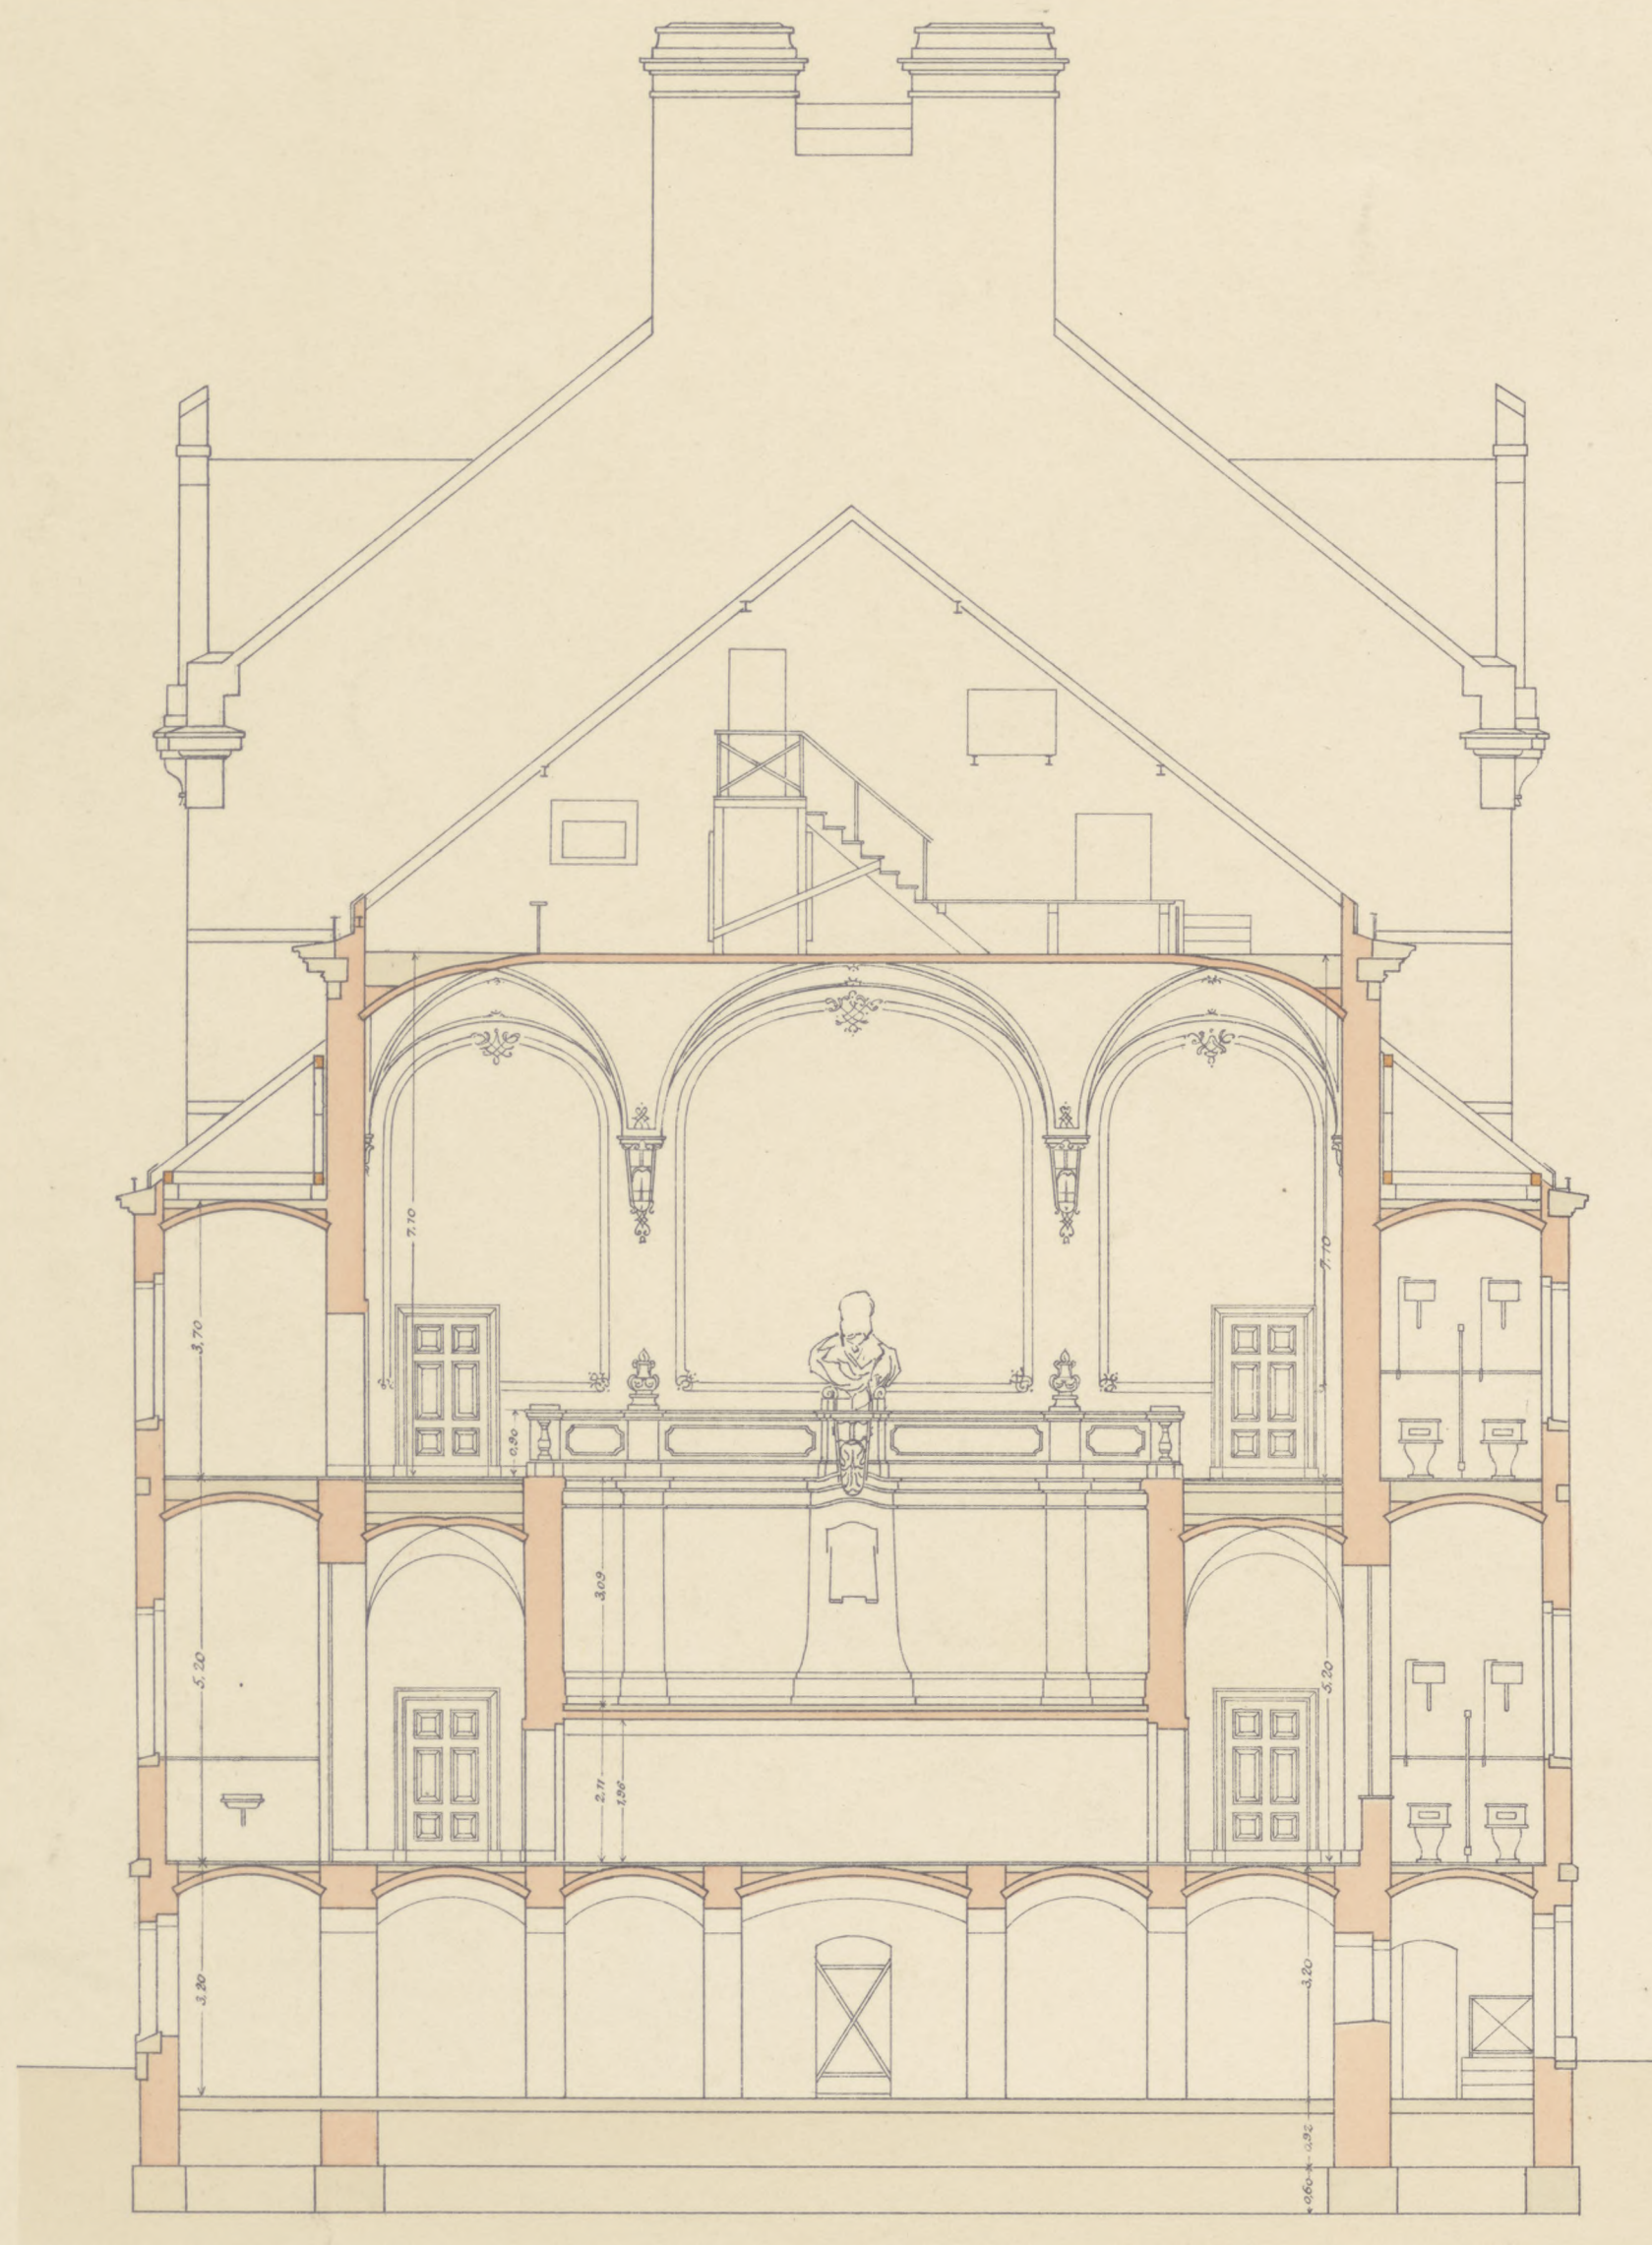


Schnitt C-D.

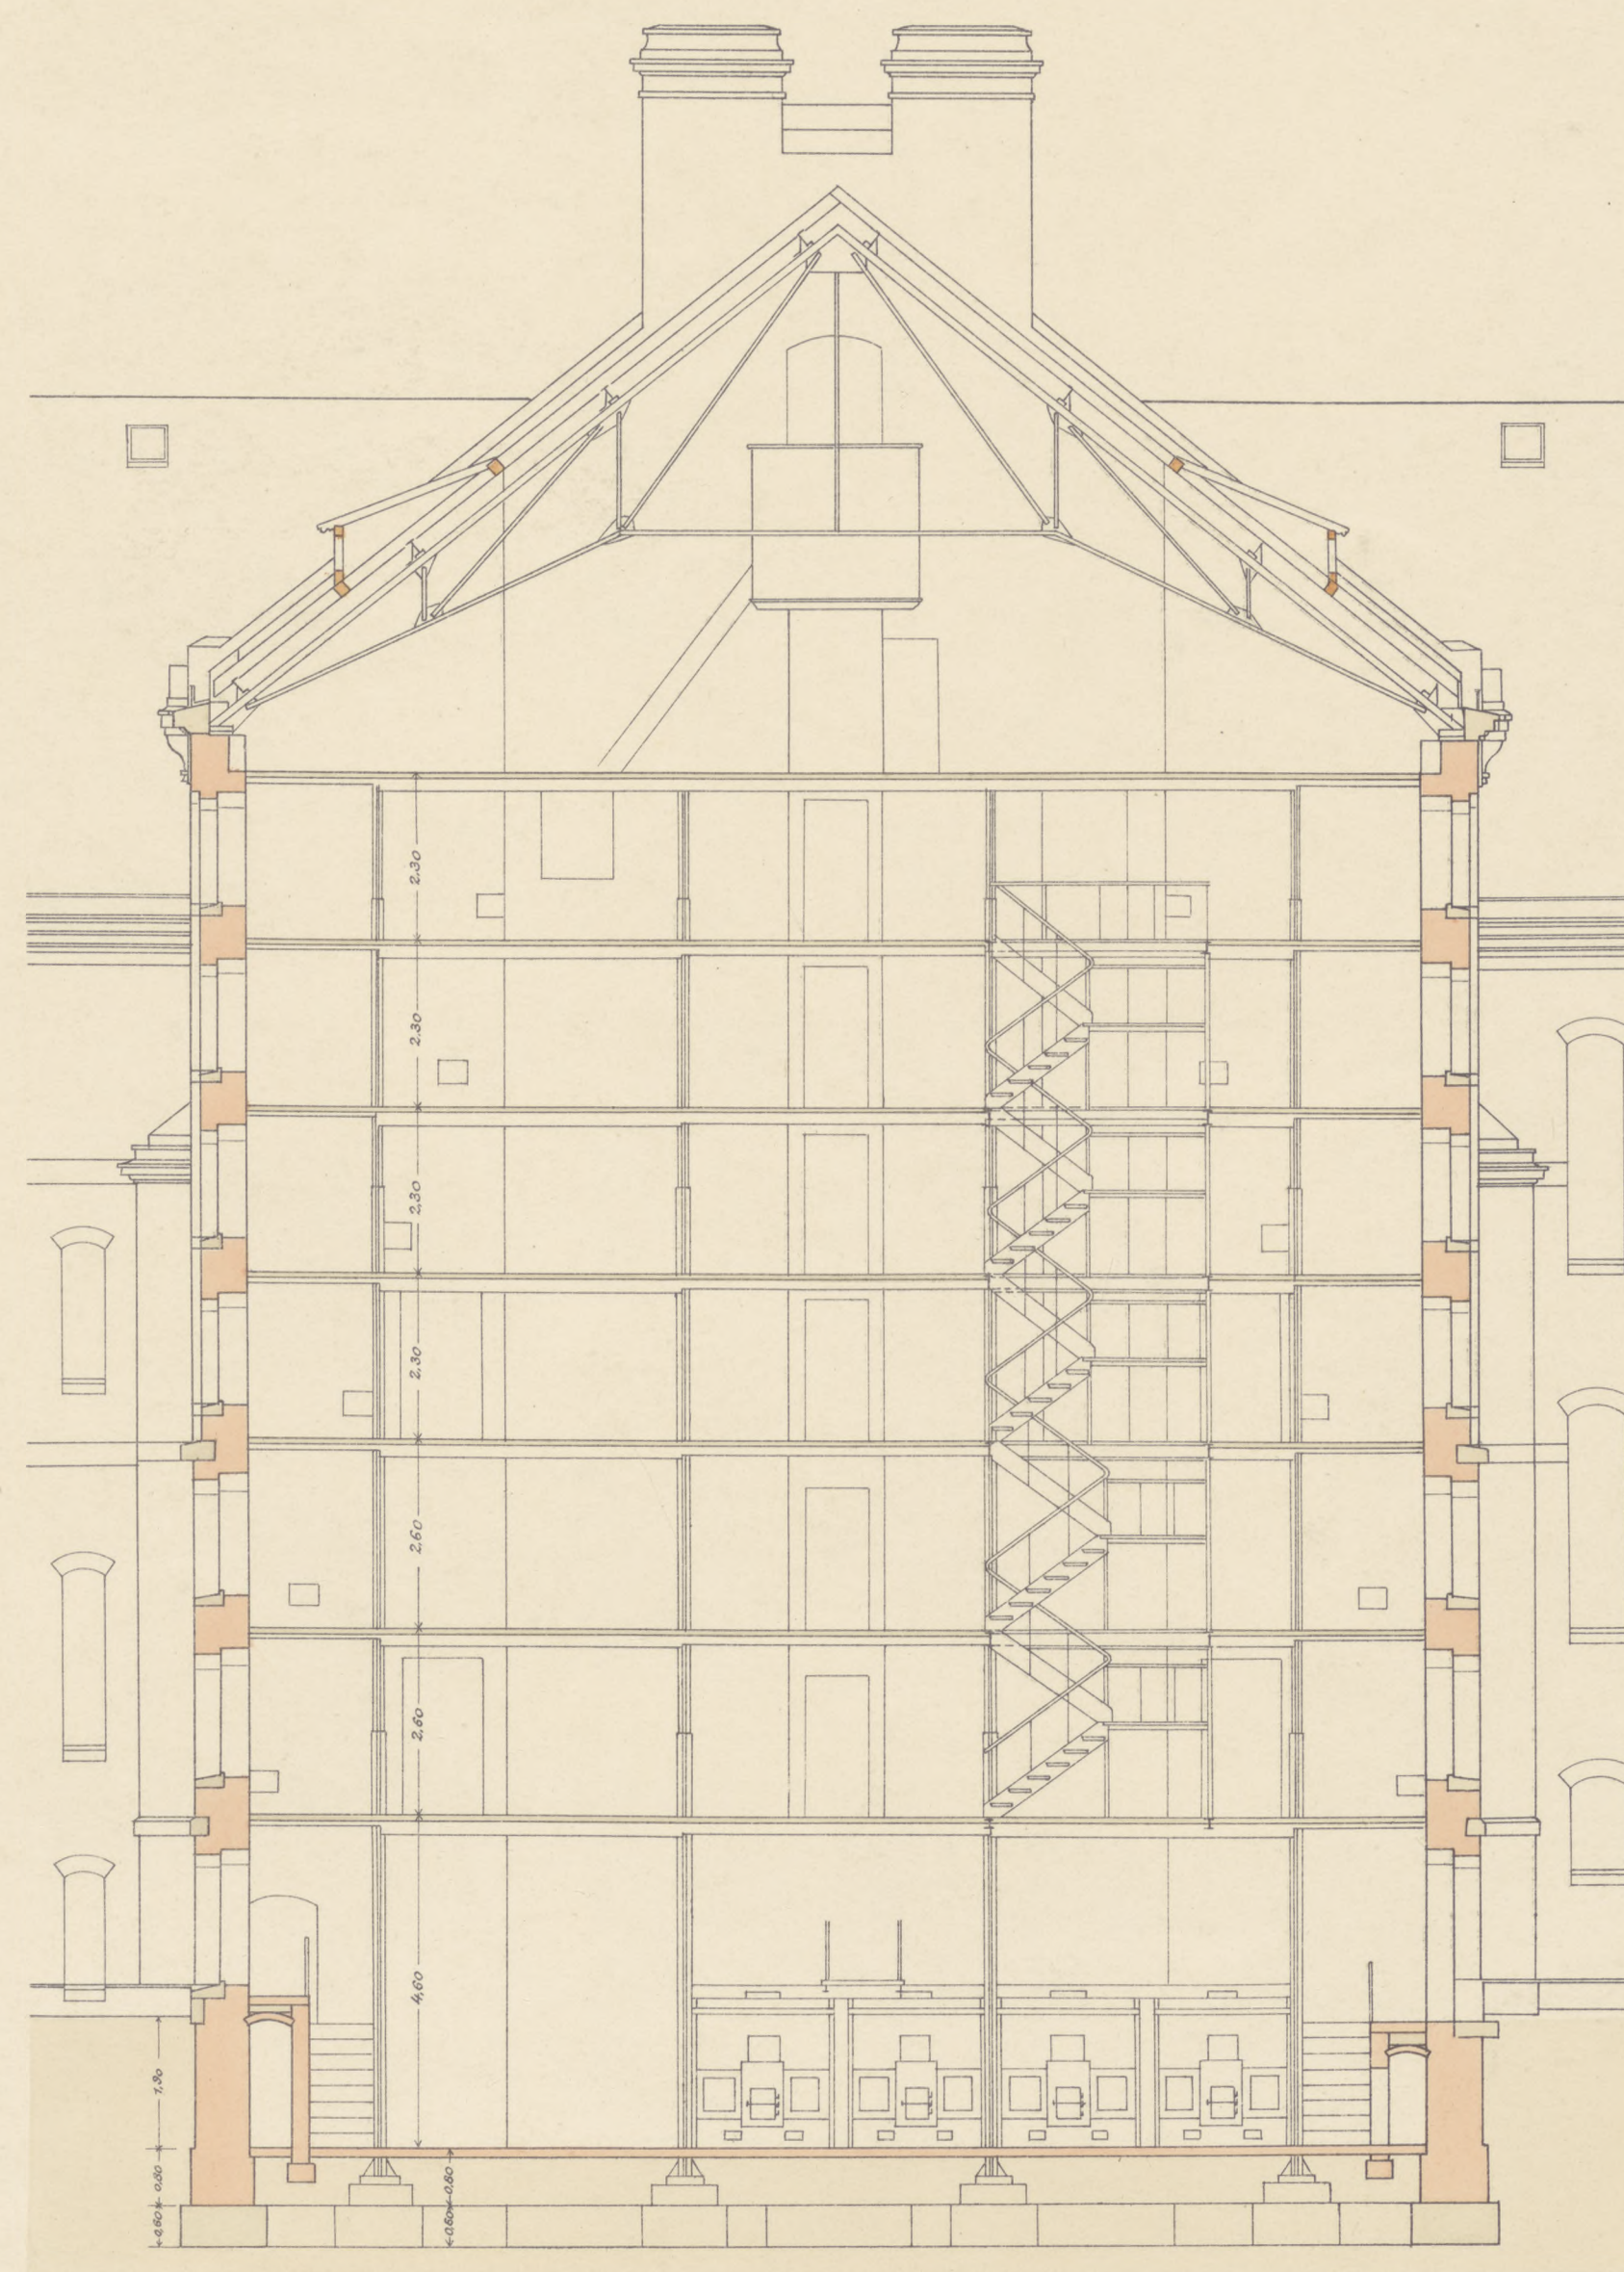

Schnitt E-F.

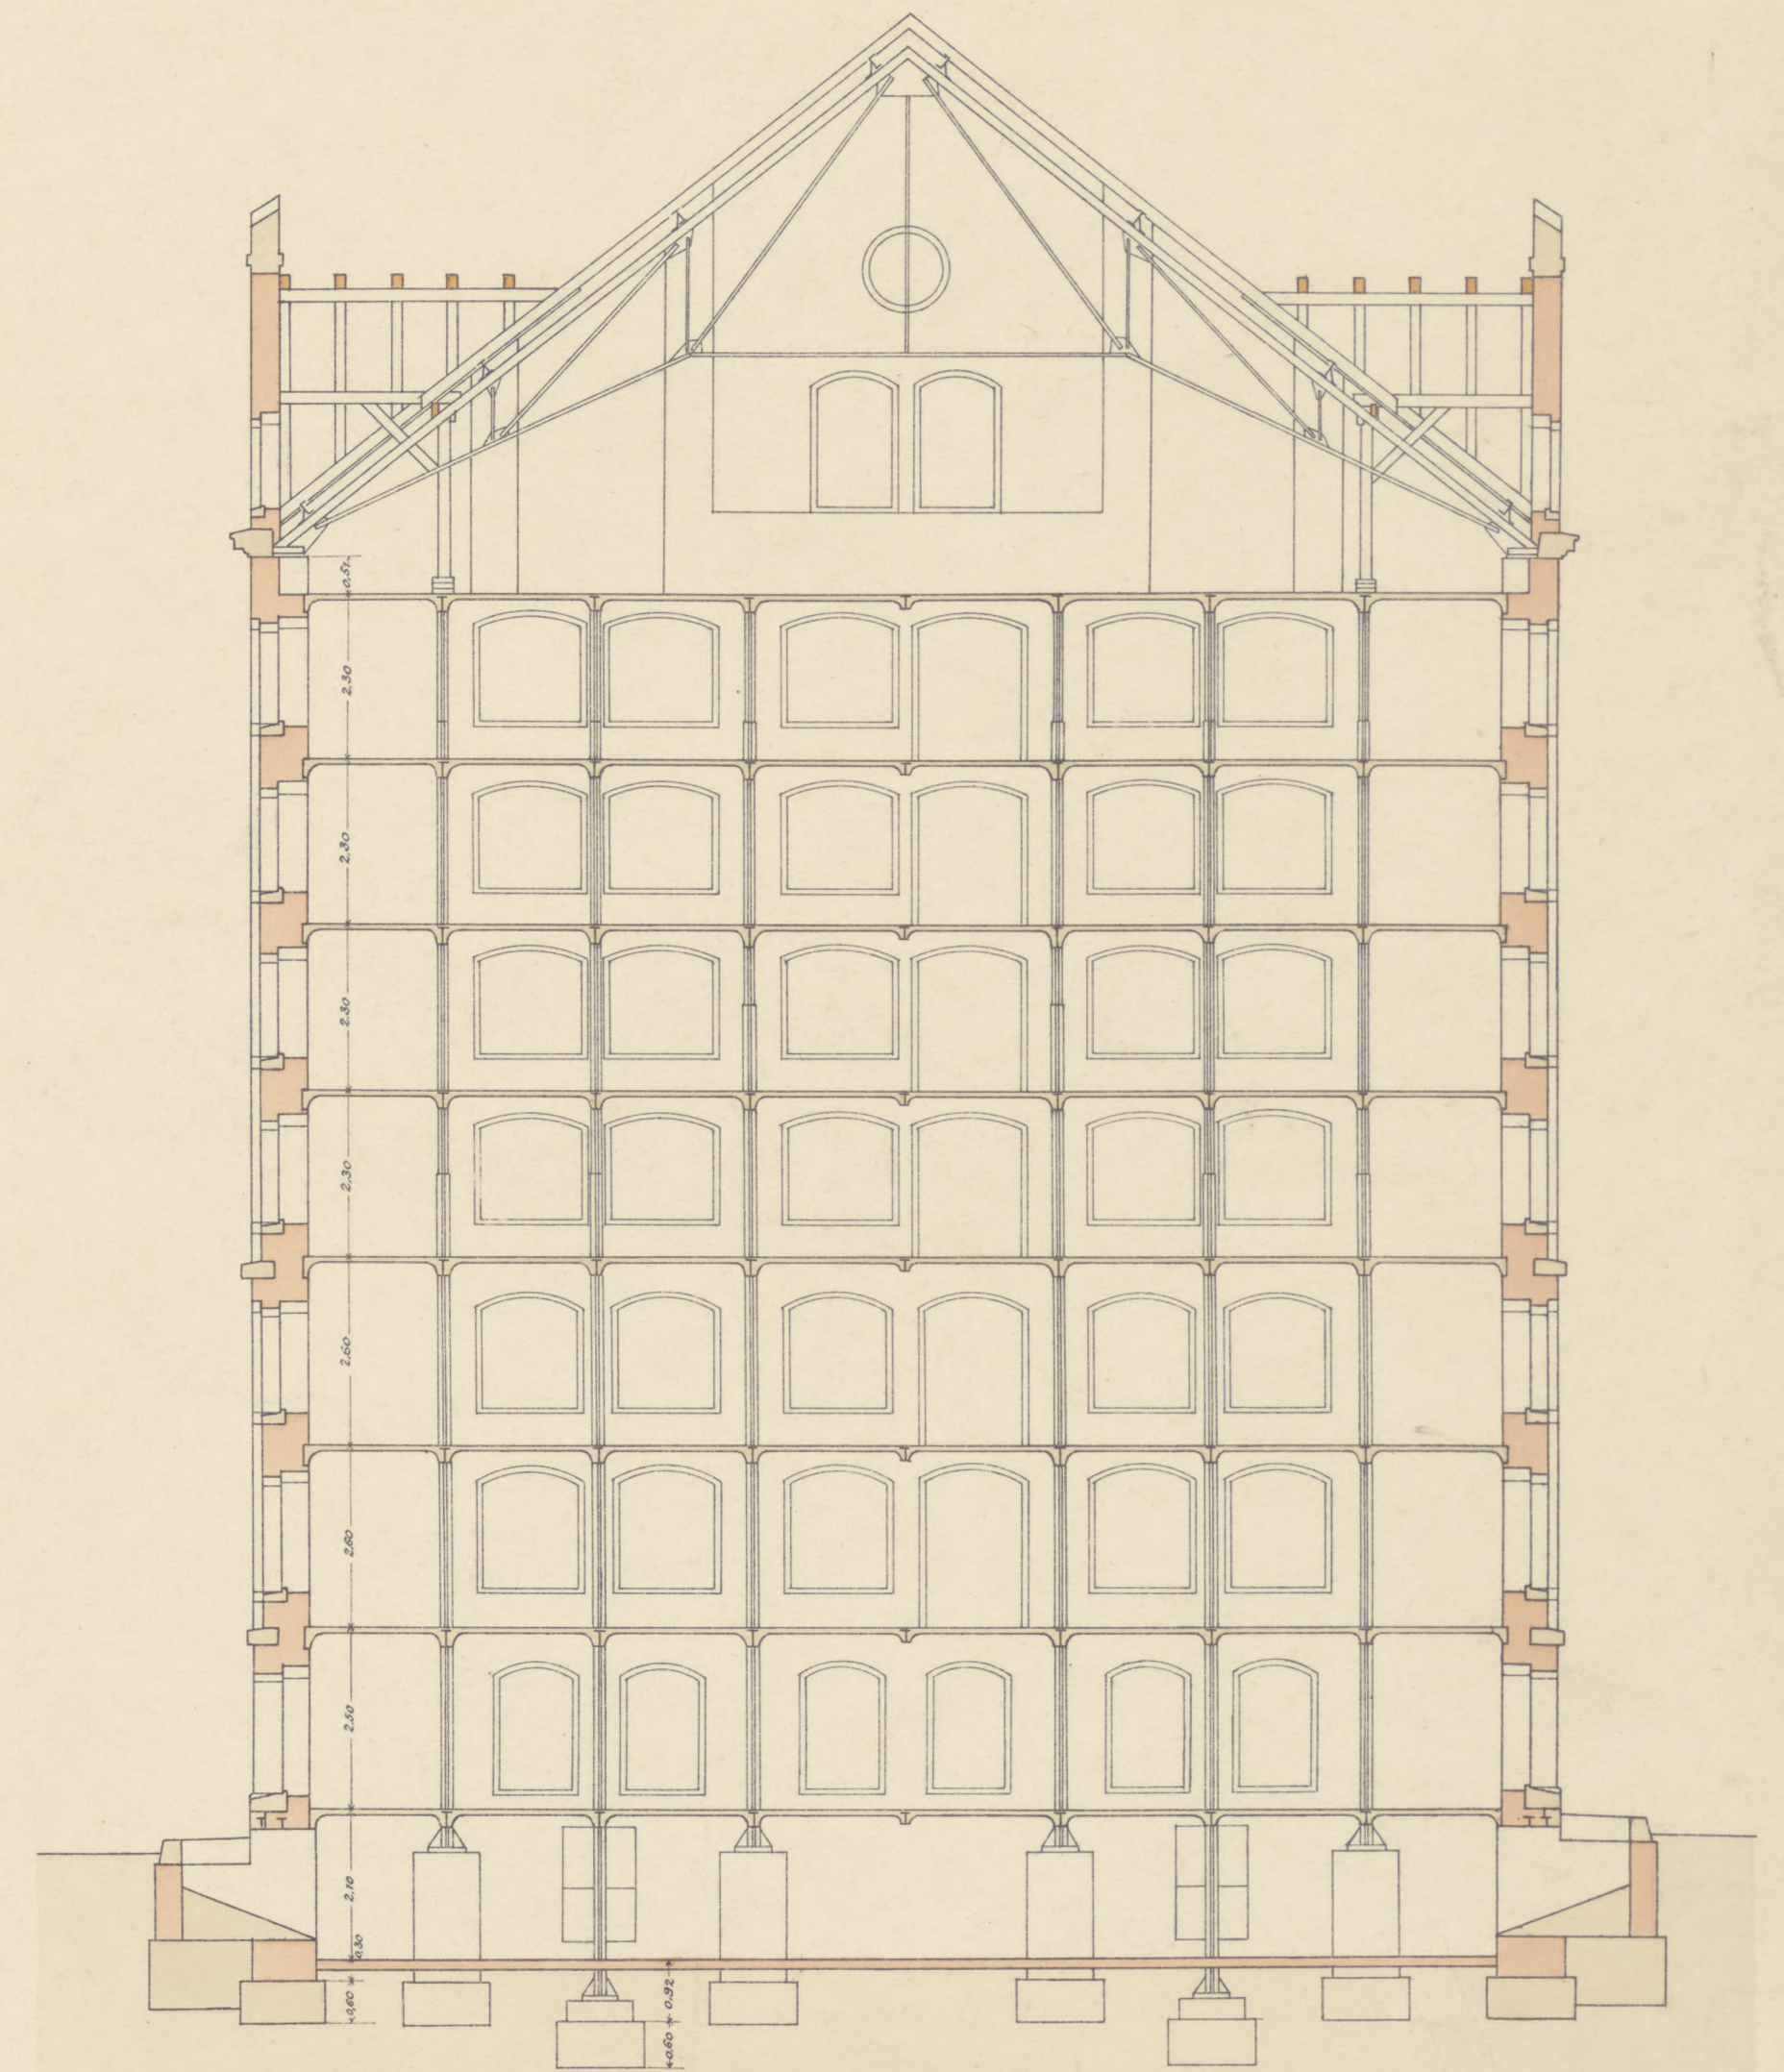

Maßstab 1:100.

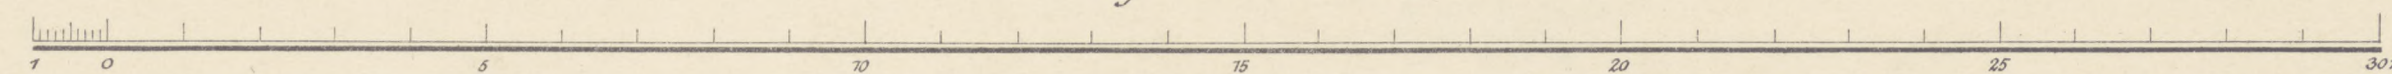

Posen, den 25 März 1903
Der Landbauinspektor
gez. Zeidler.




807a X86
549.11

(drugi egzemplar)

Erbaut 1898 ~ 1902.

Schnitt G.H.

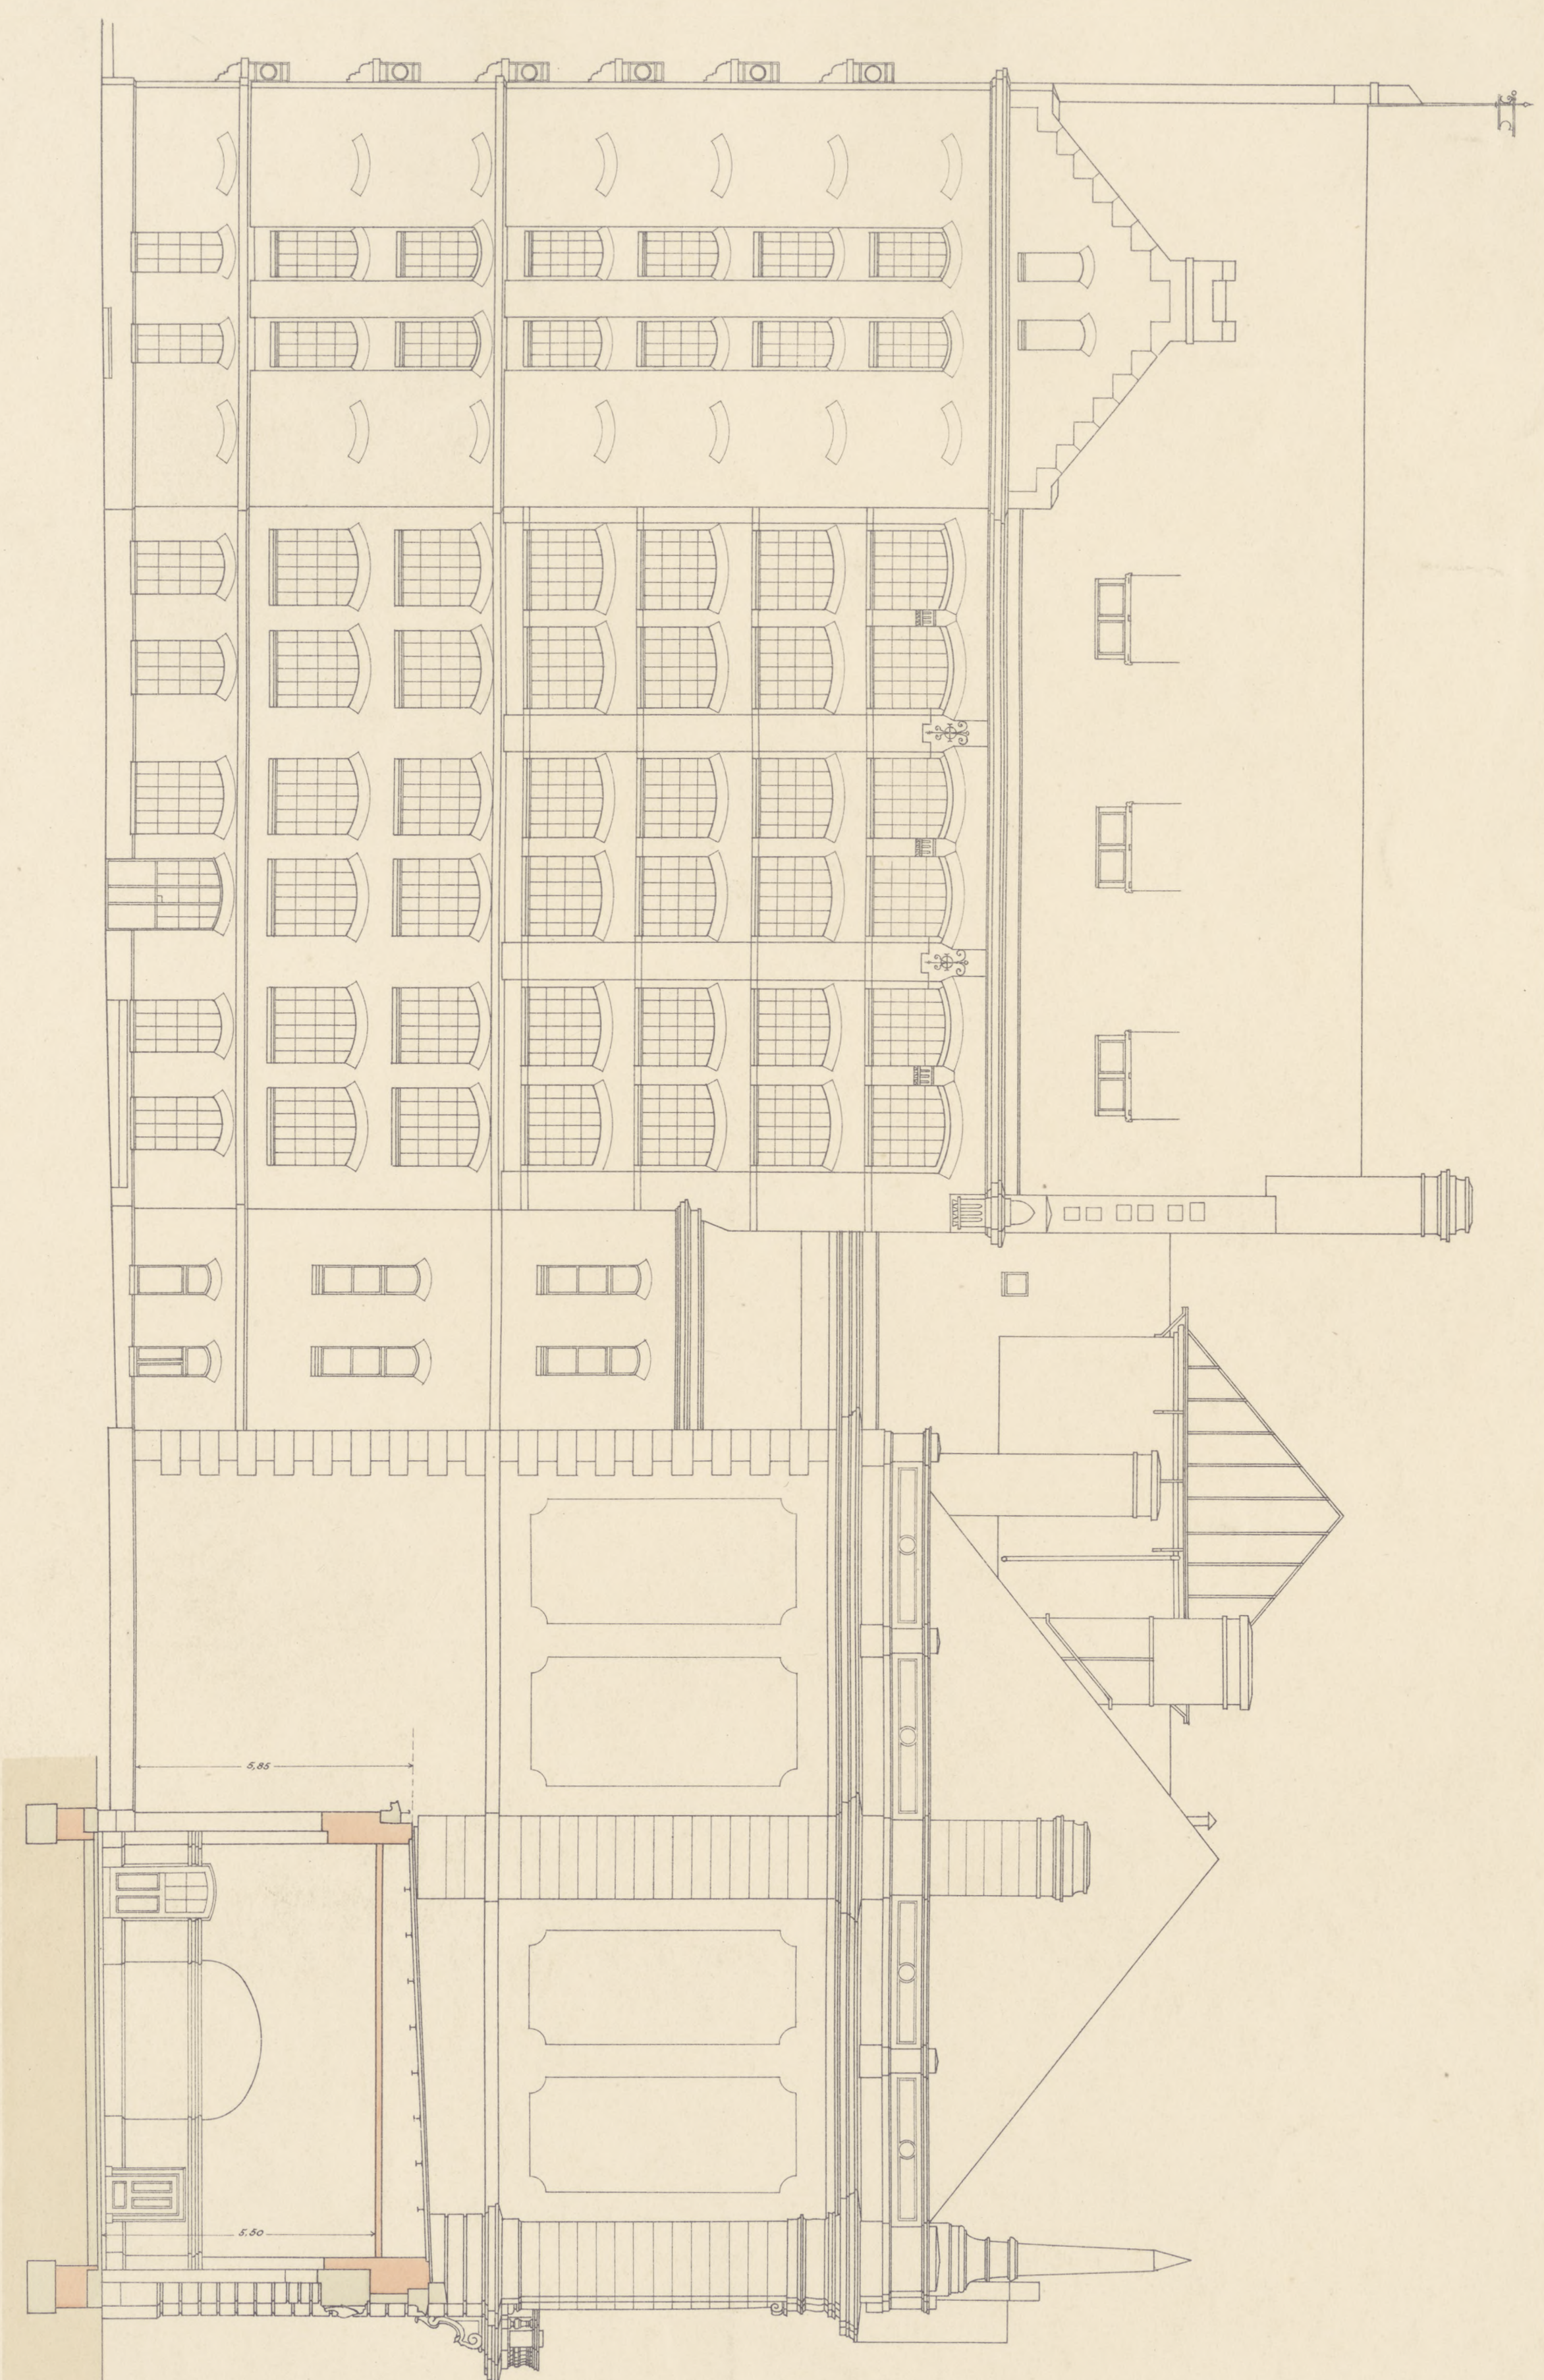

Alfabetab 1:100.

XXV
J. 14.



Blatt 7.

Tosen, den 25. März 1903.
Der Landbauinspektor
gez. Zeidler.



syg 1/2
186
7
syn. 11

Kaiser Wilhelm-Bibliothek
in Posen.
Erbaut 1898 ~ 1902.




XXV F. 14.

Schnitt I-K.



Maßstab 1:100.

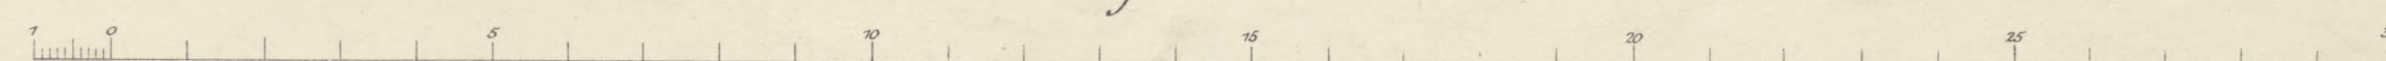

Posen, den 25. März. 1903.
Der Landbauinspektor
gez. Zeidler.


5887
11/96
8

Kaiser Wilhelm-Bibliothek
in Posen.
Erbaut 1898 - 1902.




XXV J. 14.

Schnitt L-M.

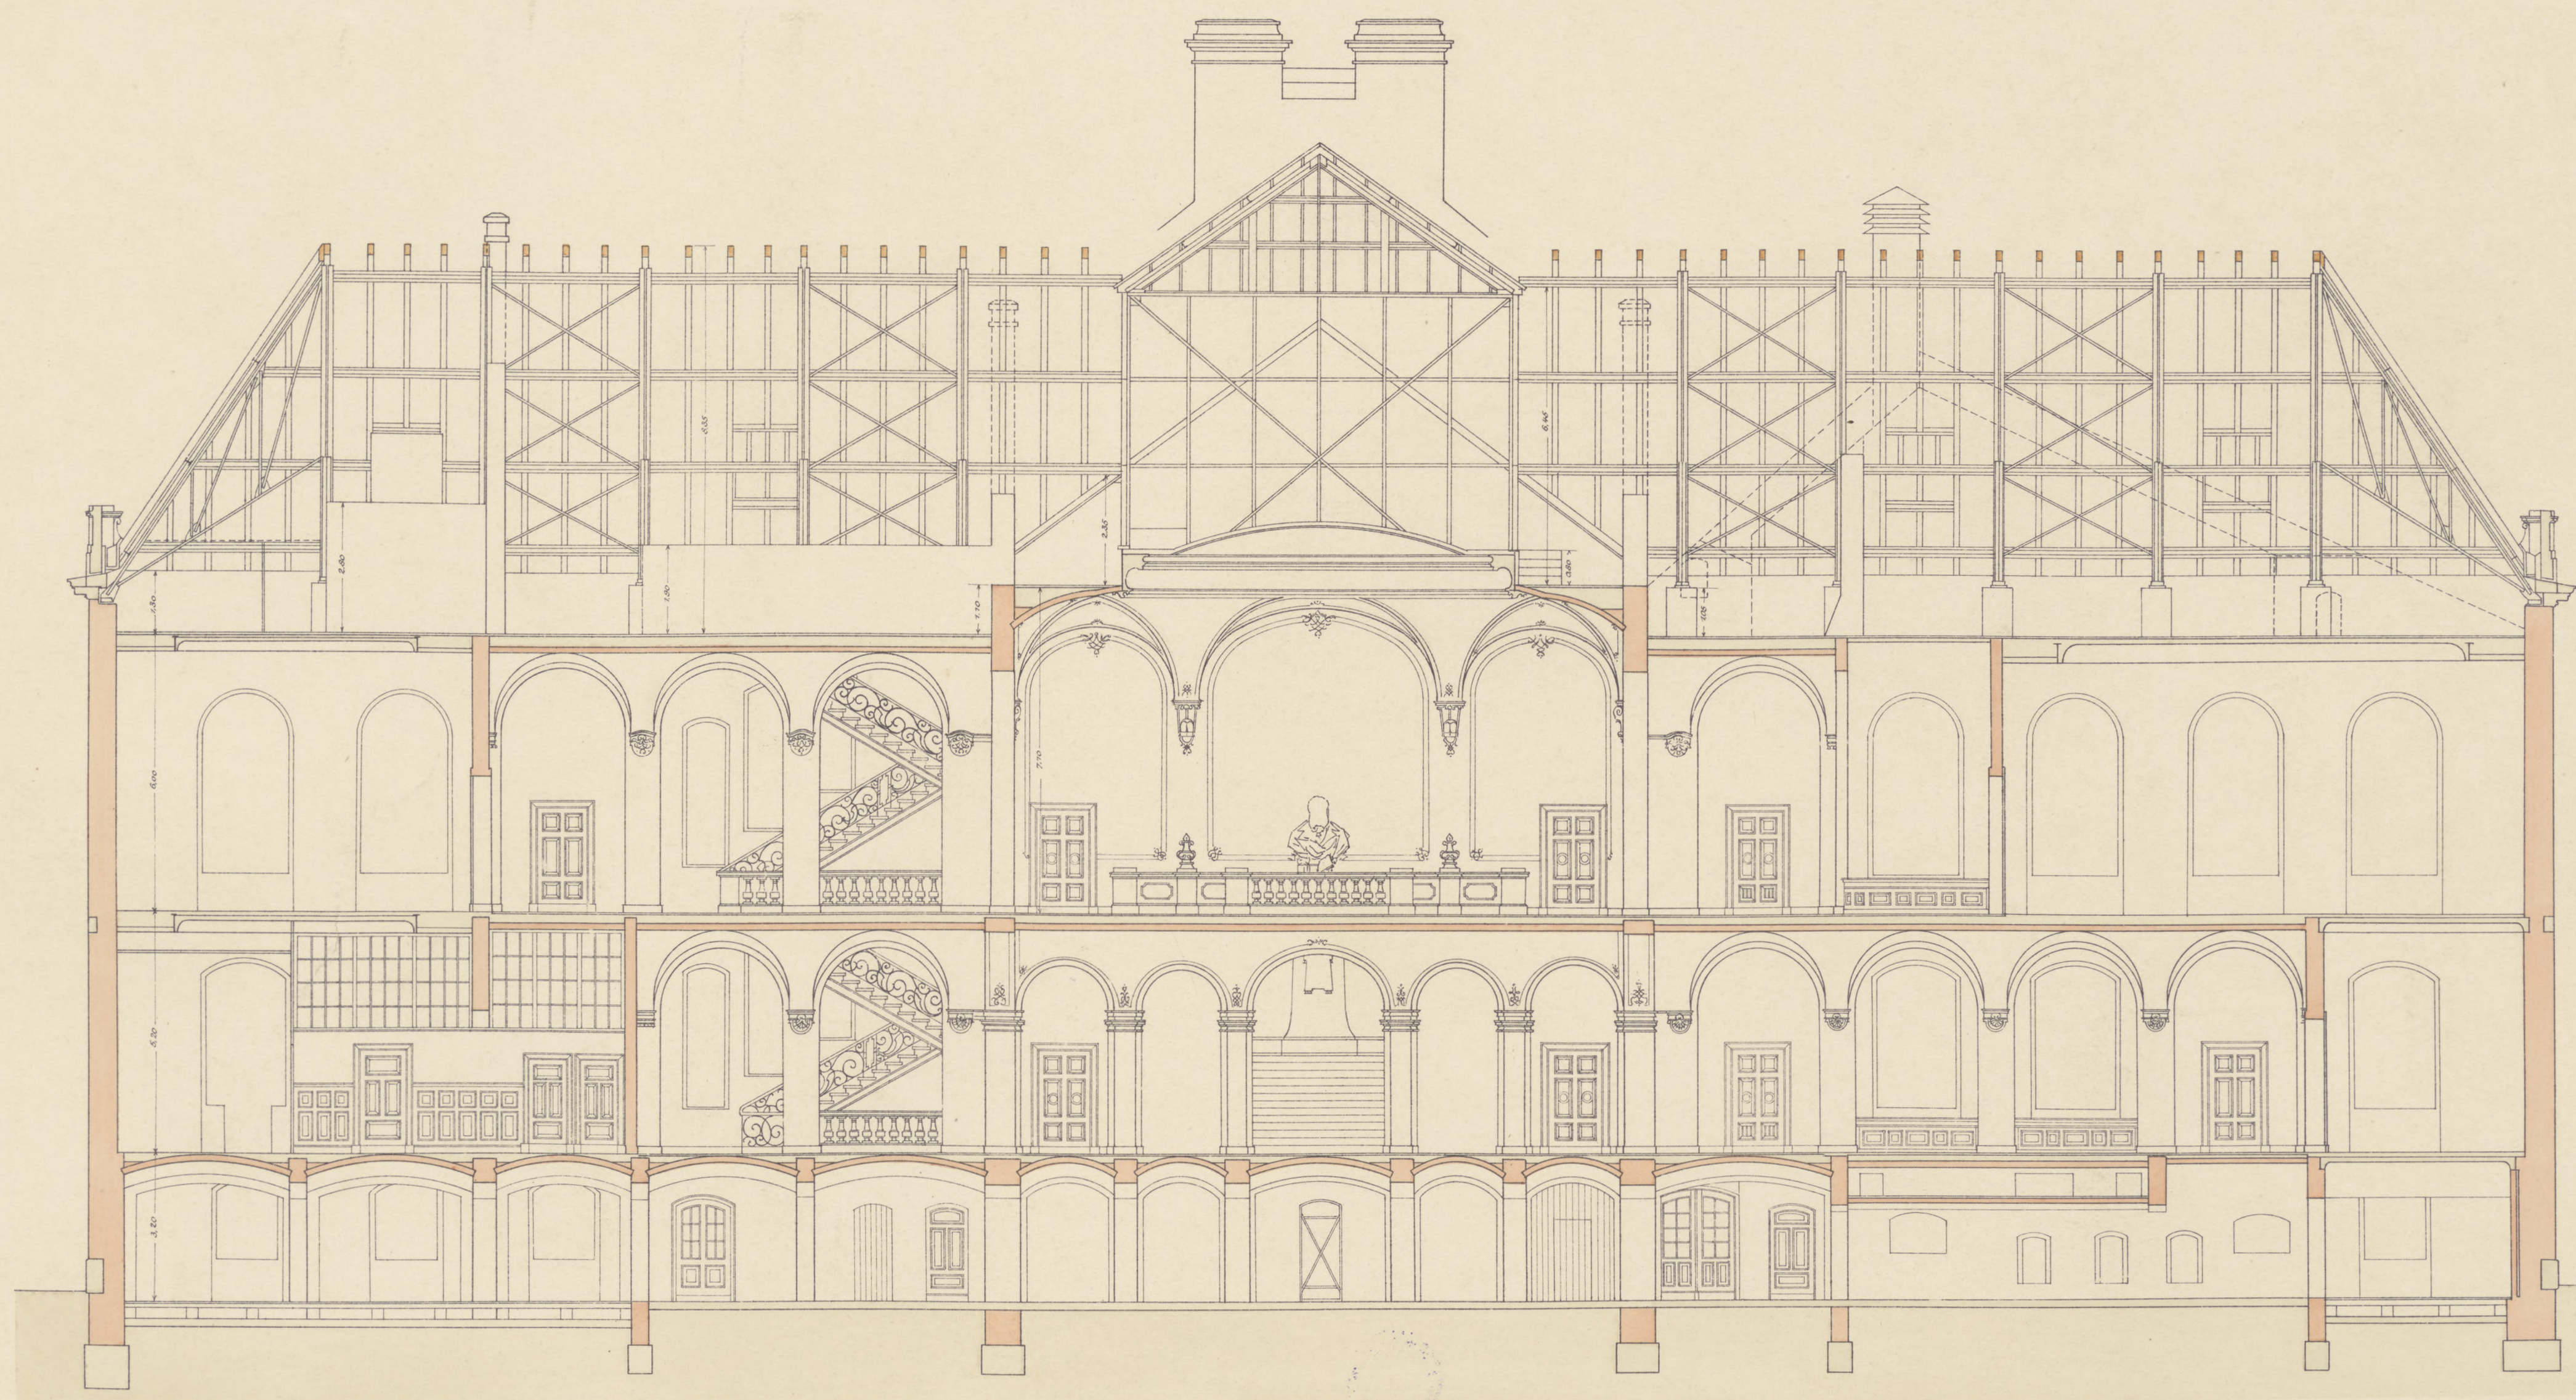

Maßstab 1:100.

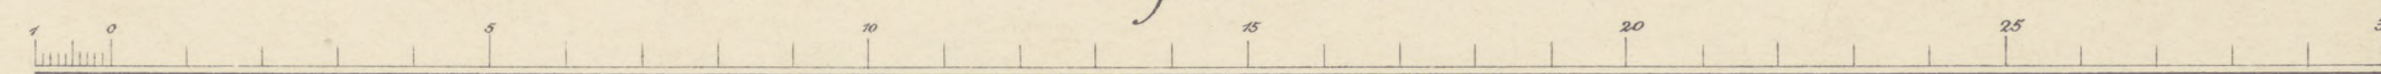

Posen, den 25. März. 1903
Der Landbauinspektor
gez. Zeidler.




196⁹ SM-11

Kaiser Wilhelm-Bibliothek
in Posen.
Erbaut 1898 - 1902.




XXV J. 14.

Schnitt L-M.

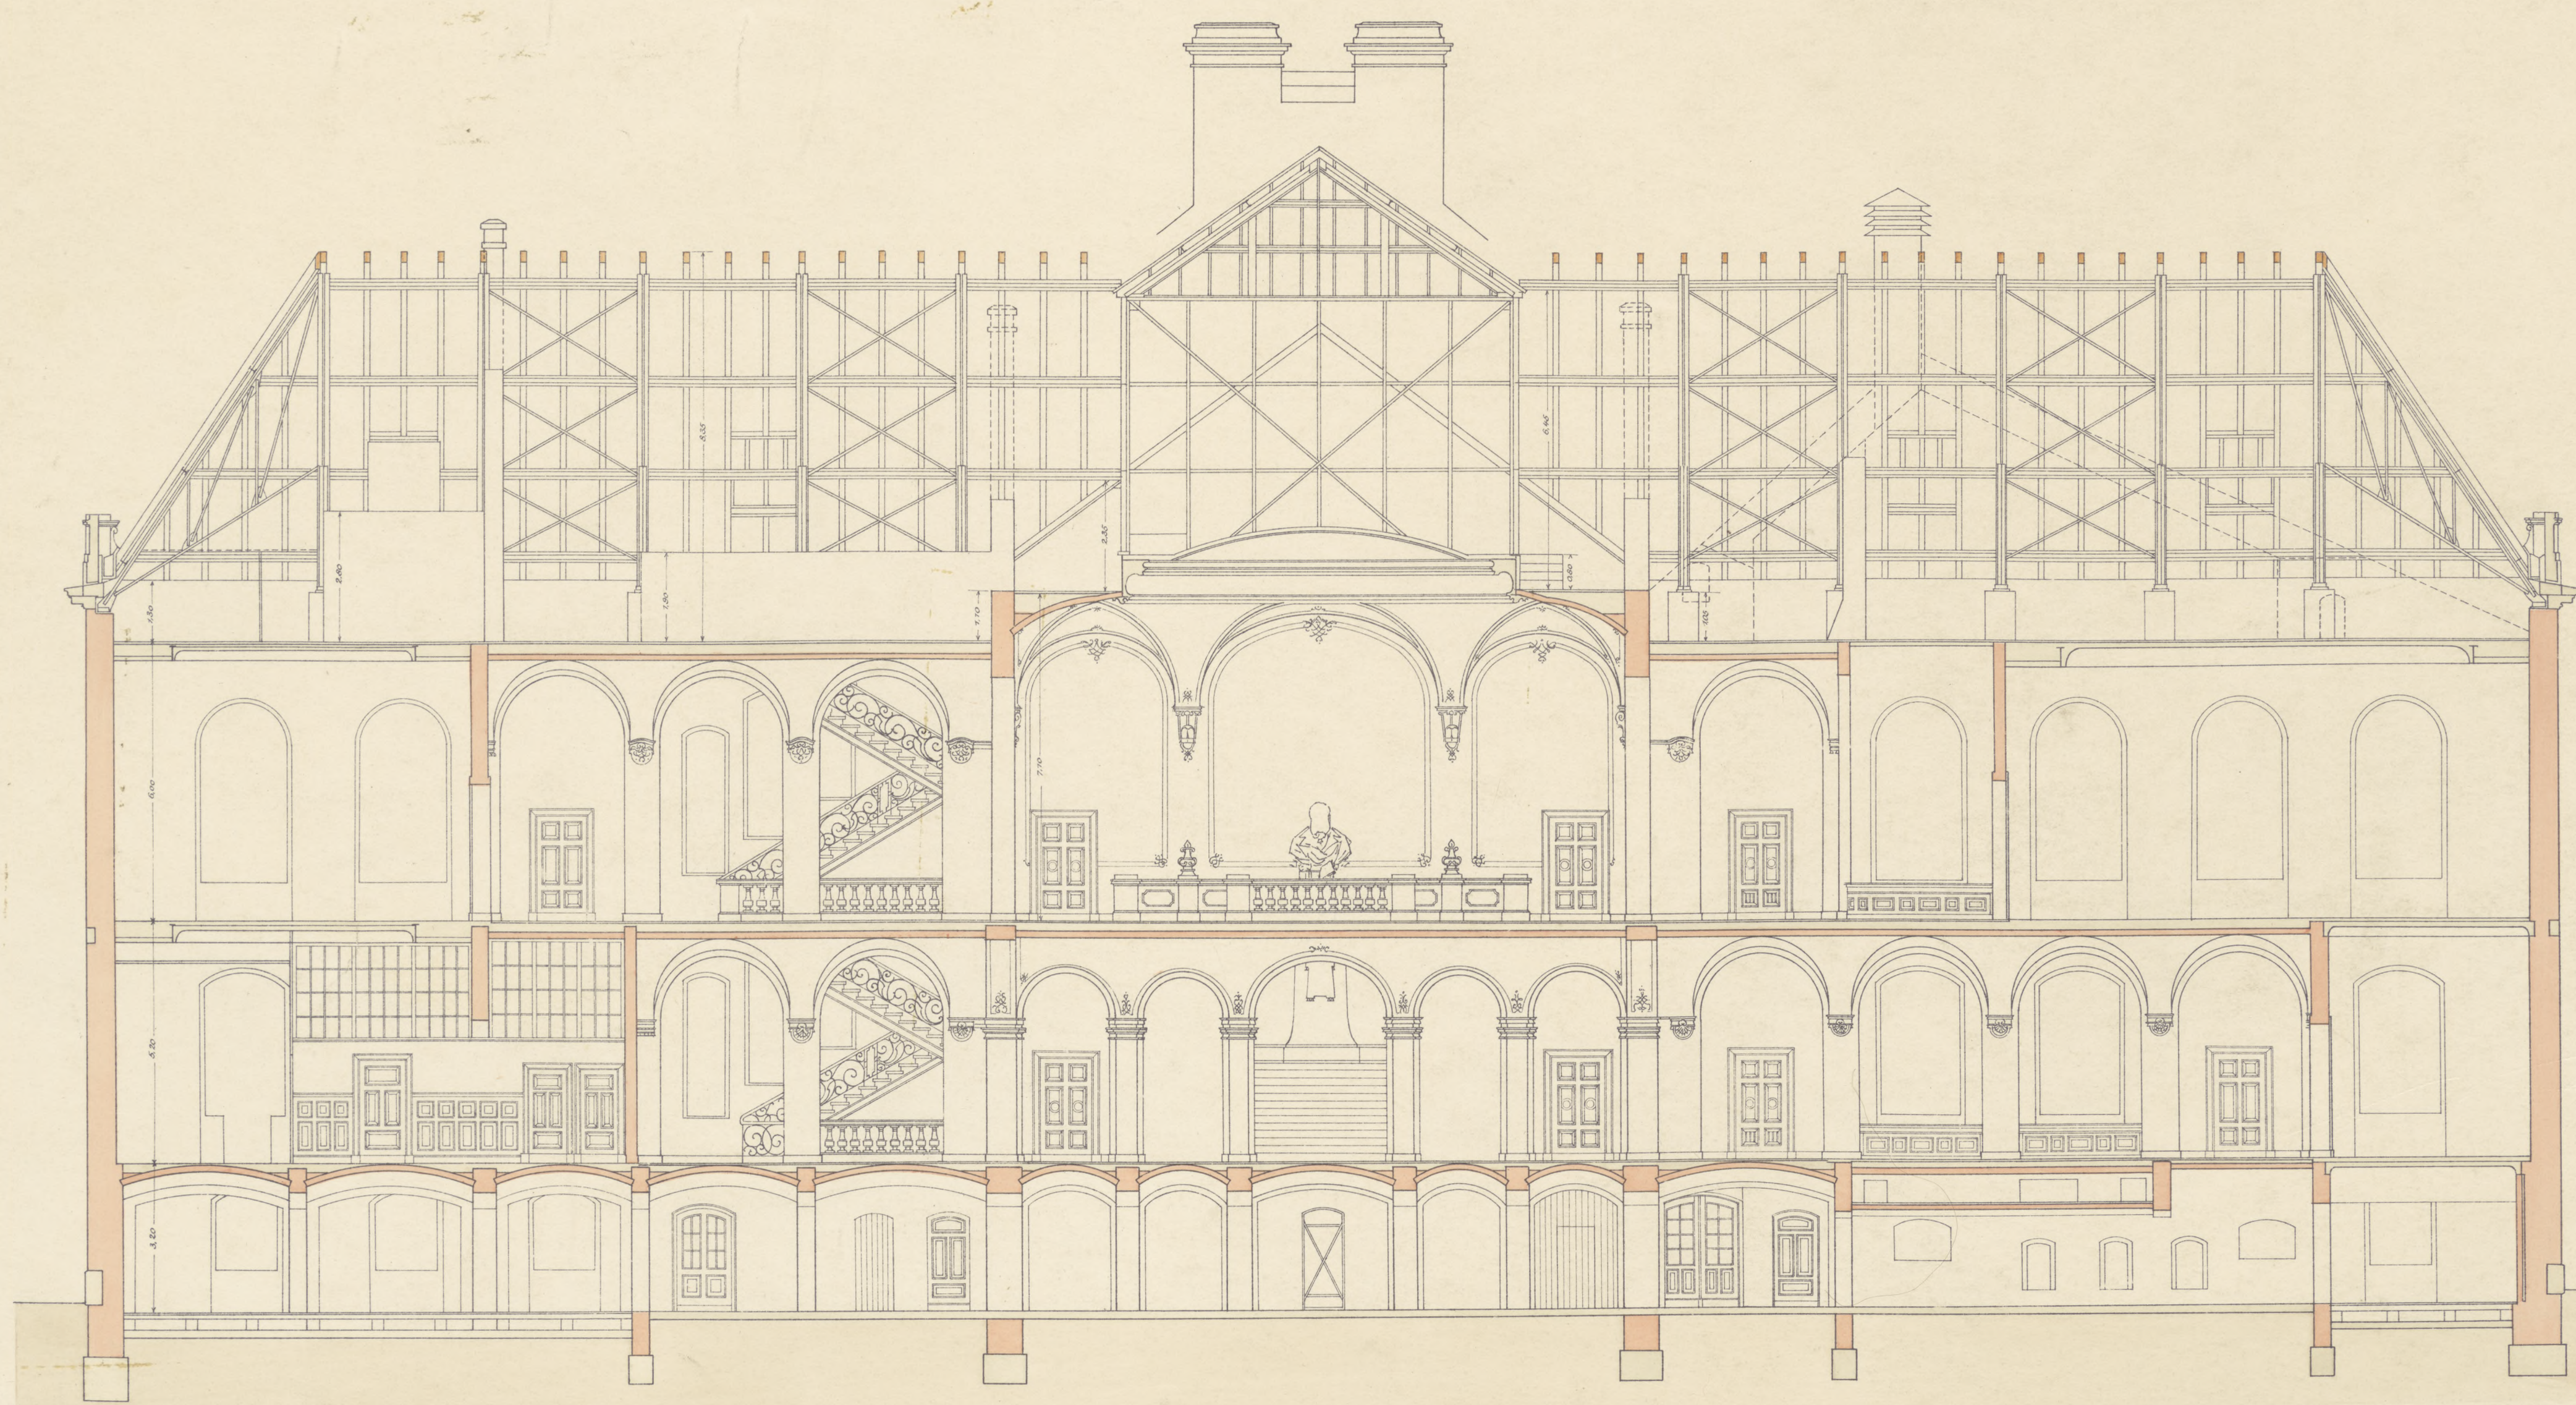

Maßstab 1:100.

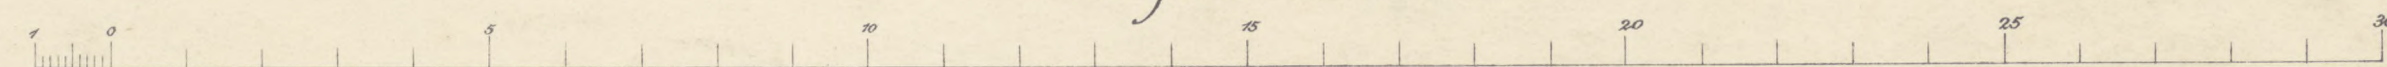

Posen, den 25. März. 1903
Der Landbauinspektor
gez. Zeidler.

898/2
S.A.M




X96
9


(treci exemplar)

Kaiser Wilhelm-Bibliothek
in Josen.
Gebaut 1898 - 1902.

Schnitt P-M.

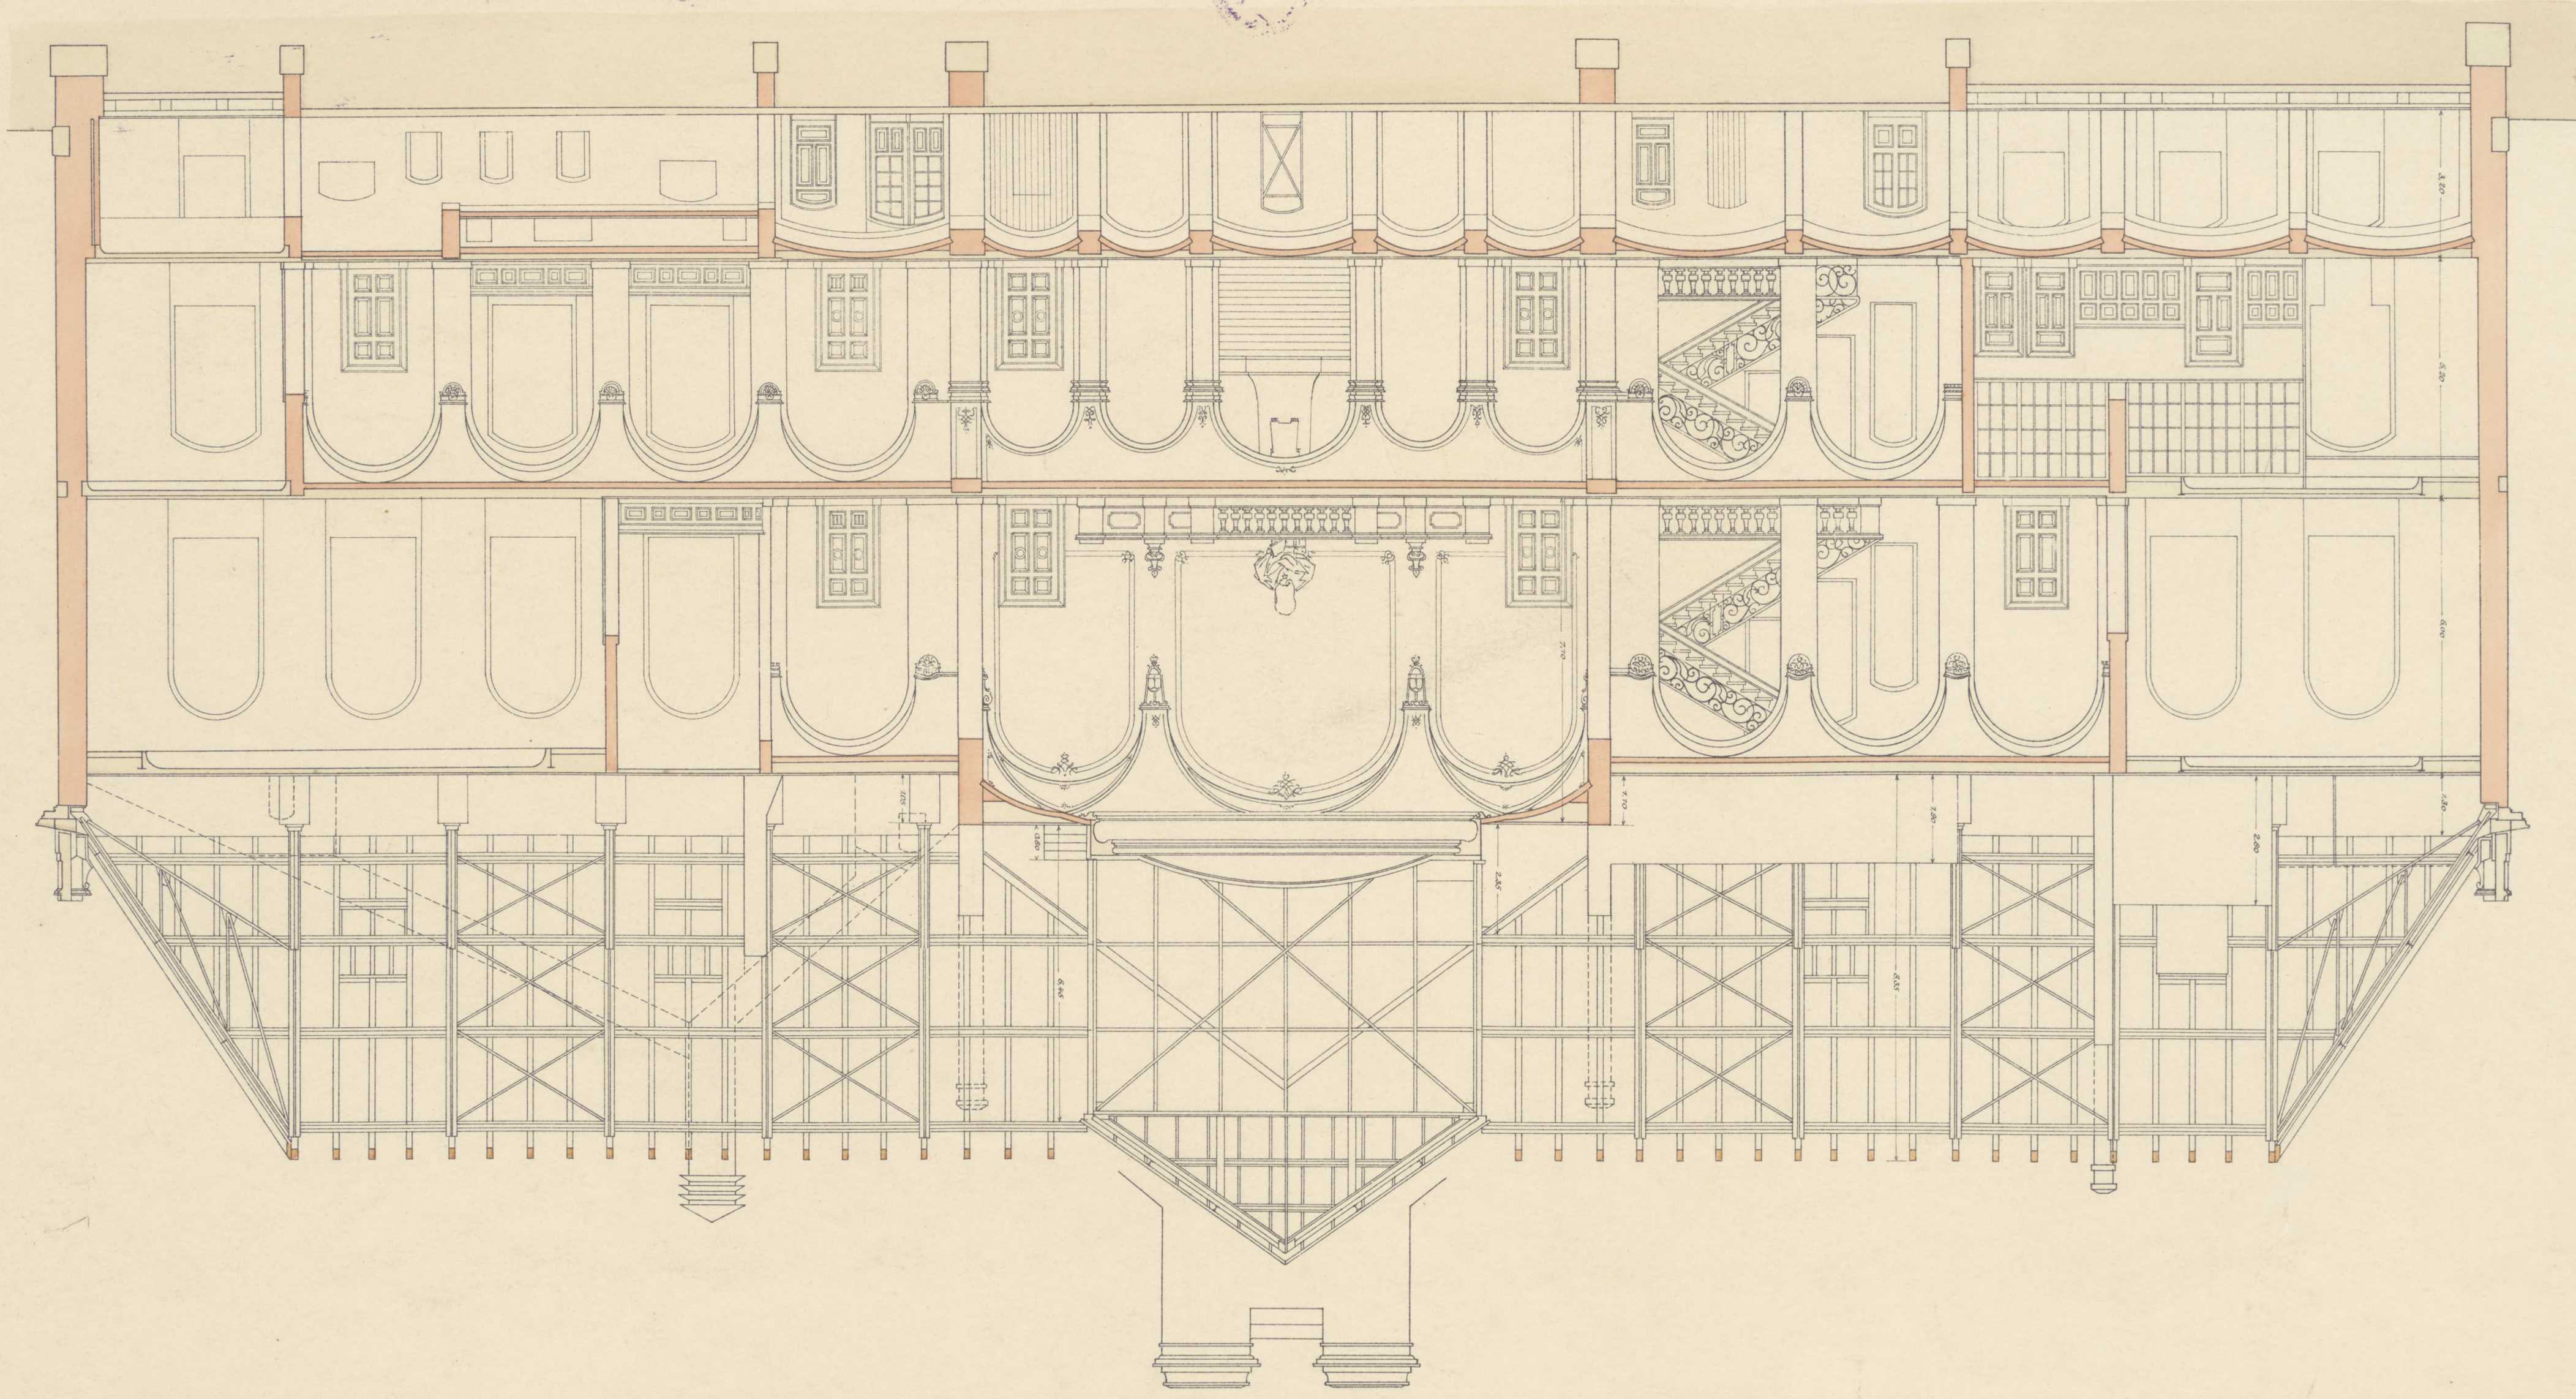

Maßstab 1:100.

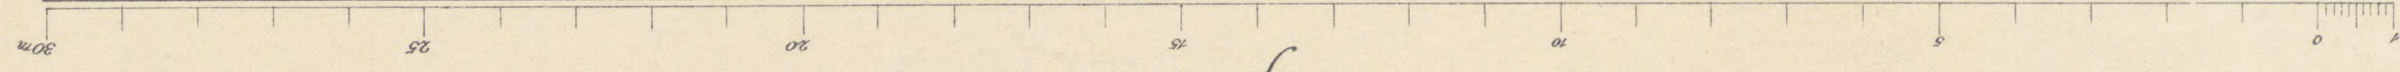

Josen, den 25. März 1903
Der Landbauinspektor
gez. Zewiler.

XXV 3.14





19/9 249.11

(drugi egzemplar)


Kaiser Wilhelm Bibliothek
in Posen.
Gebaut 1898-1902.

XXXV. 3. 14.




Blatt 10.


Schnitt A-C.

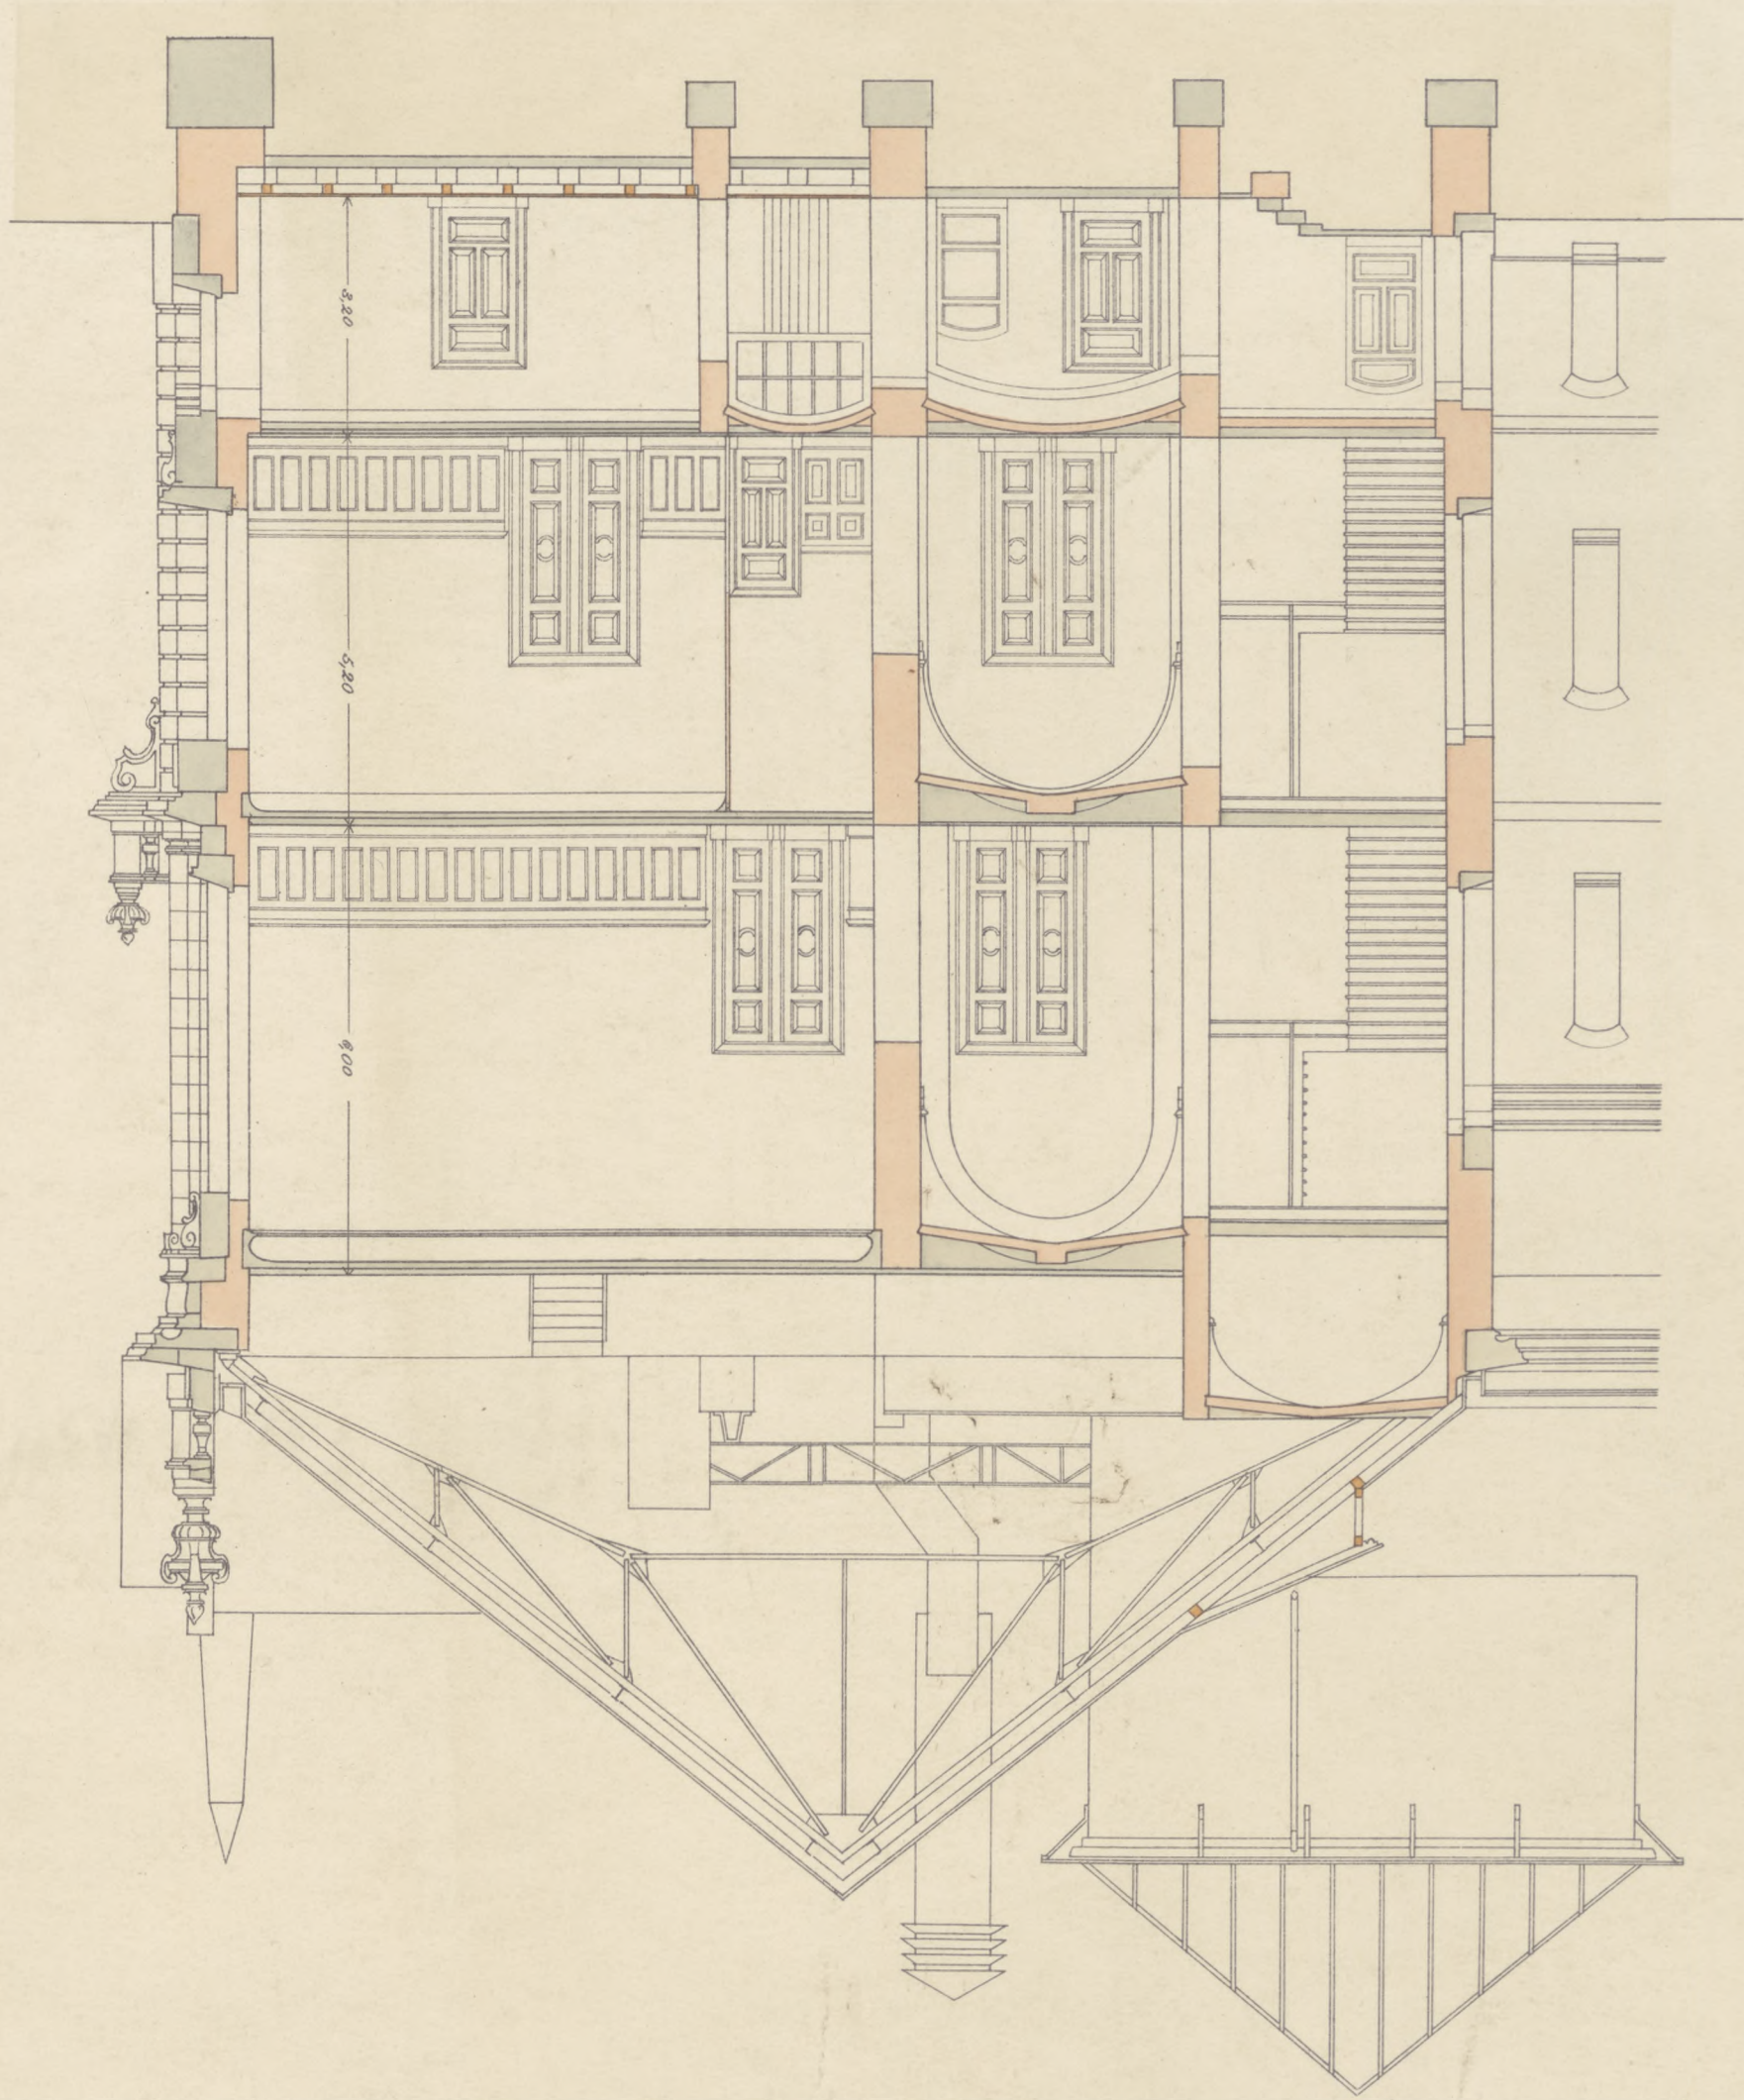

Schnitt P-Q.

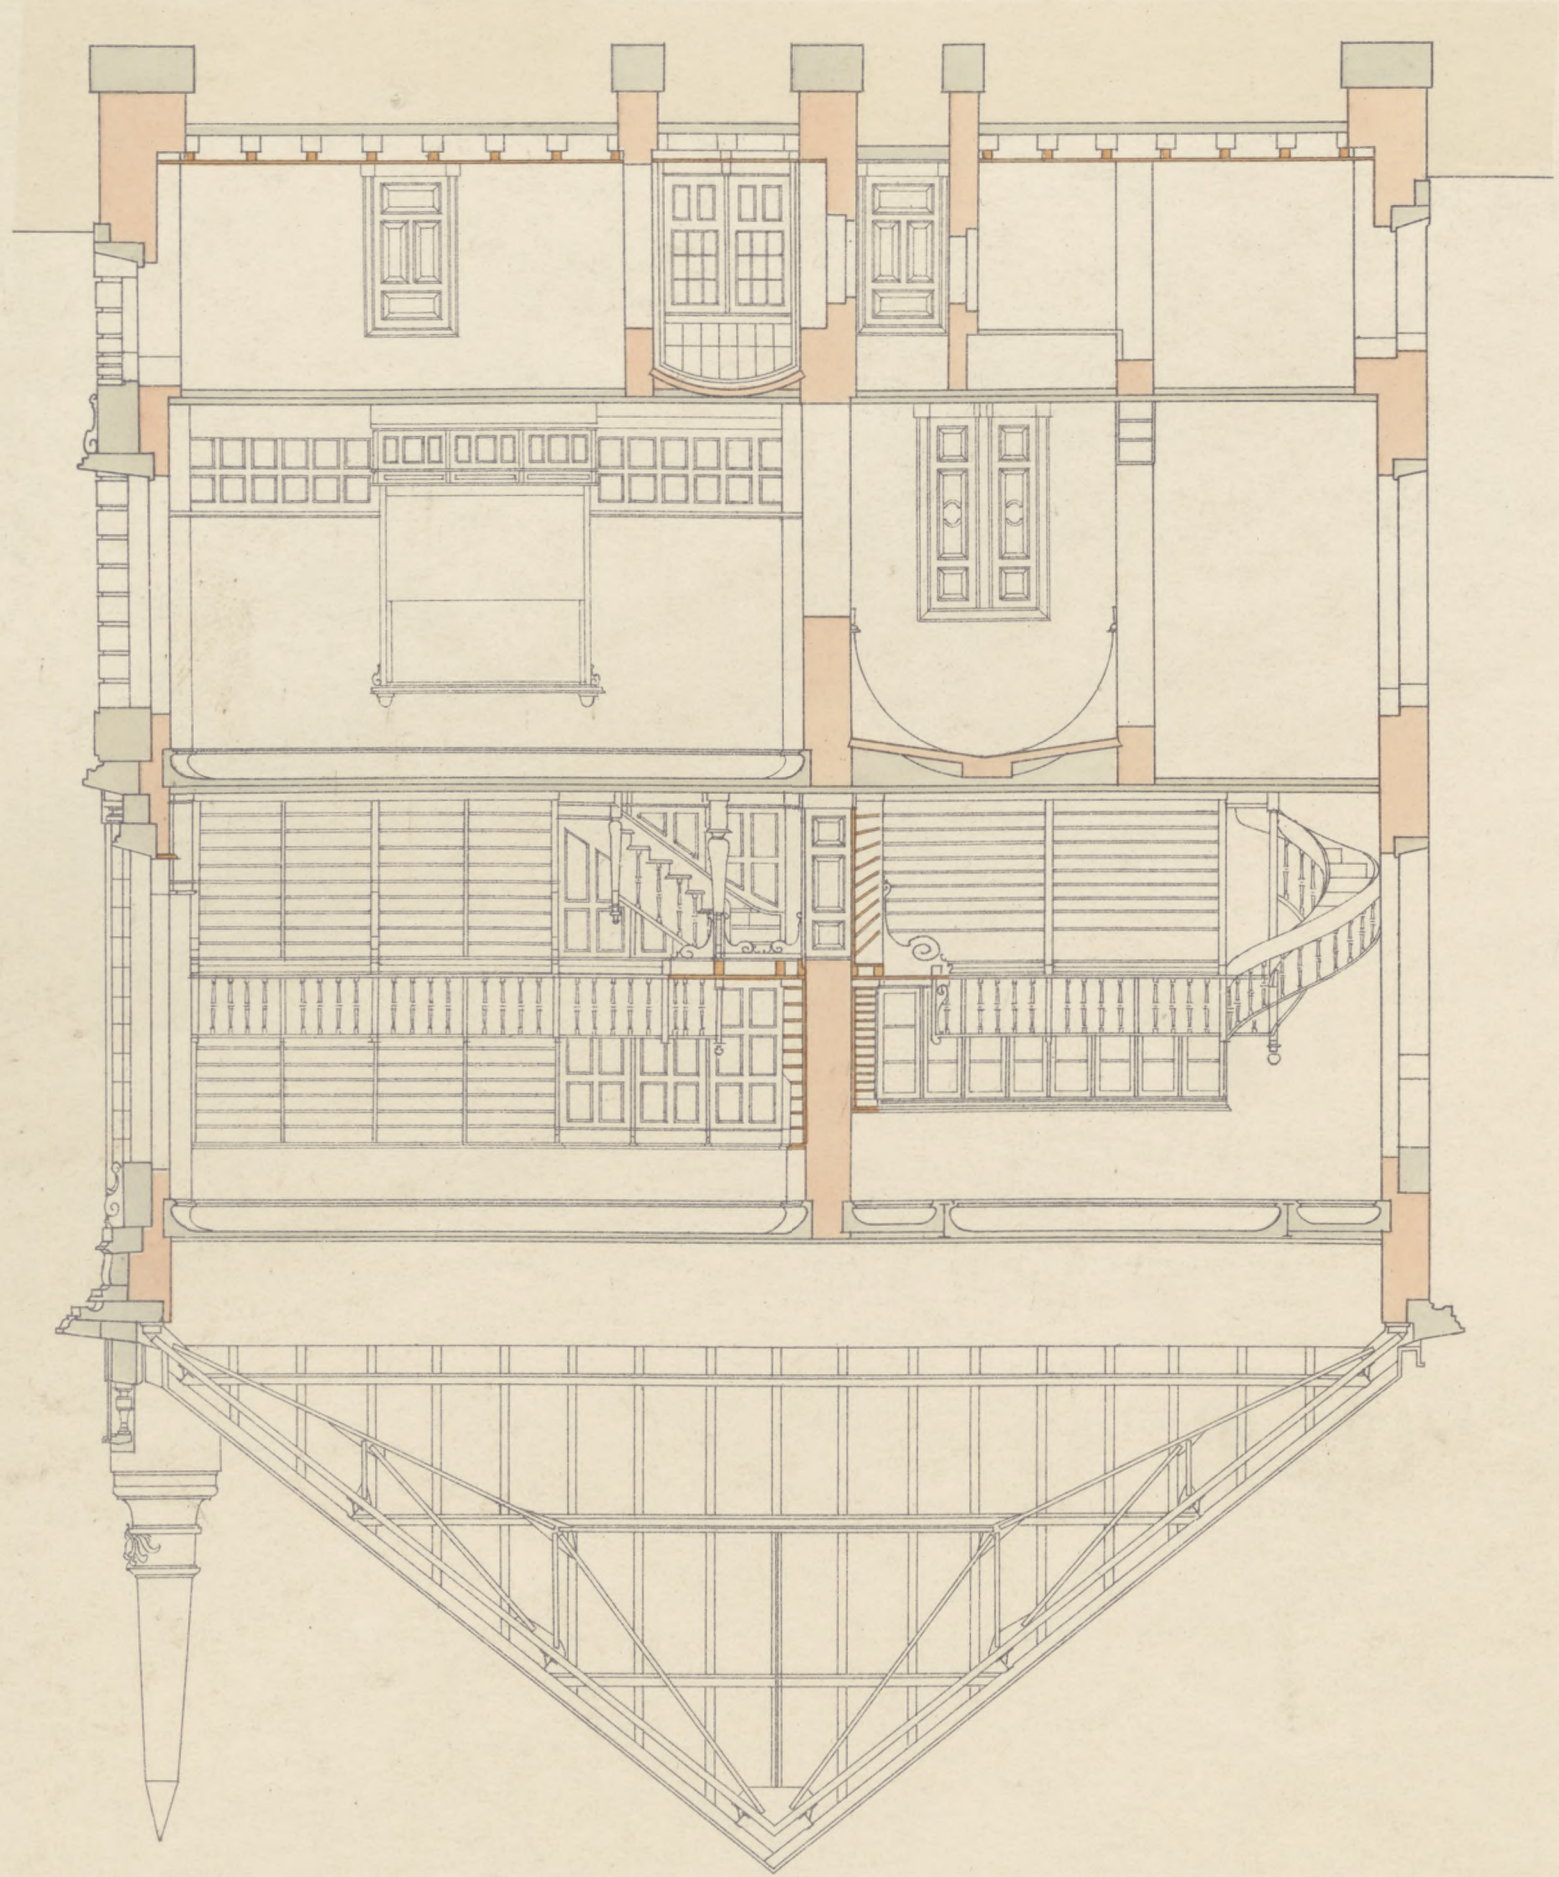

Maßstab 1:100.

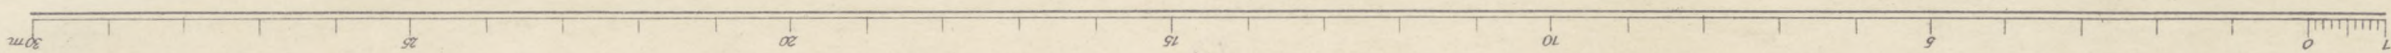

Posen, den 25. März 1903
Der Landbauinspektor
gez. Zeidler.



sz. 7a 196
10


(drugi egzemplar)

Kaiser Wilhelm Bibliothek
in Posen.
Erbaut 1898-1902.


xxix 414



Schnitt No.

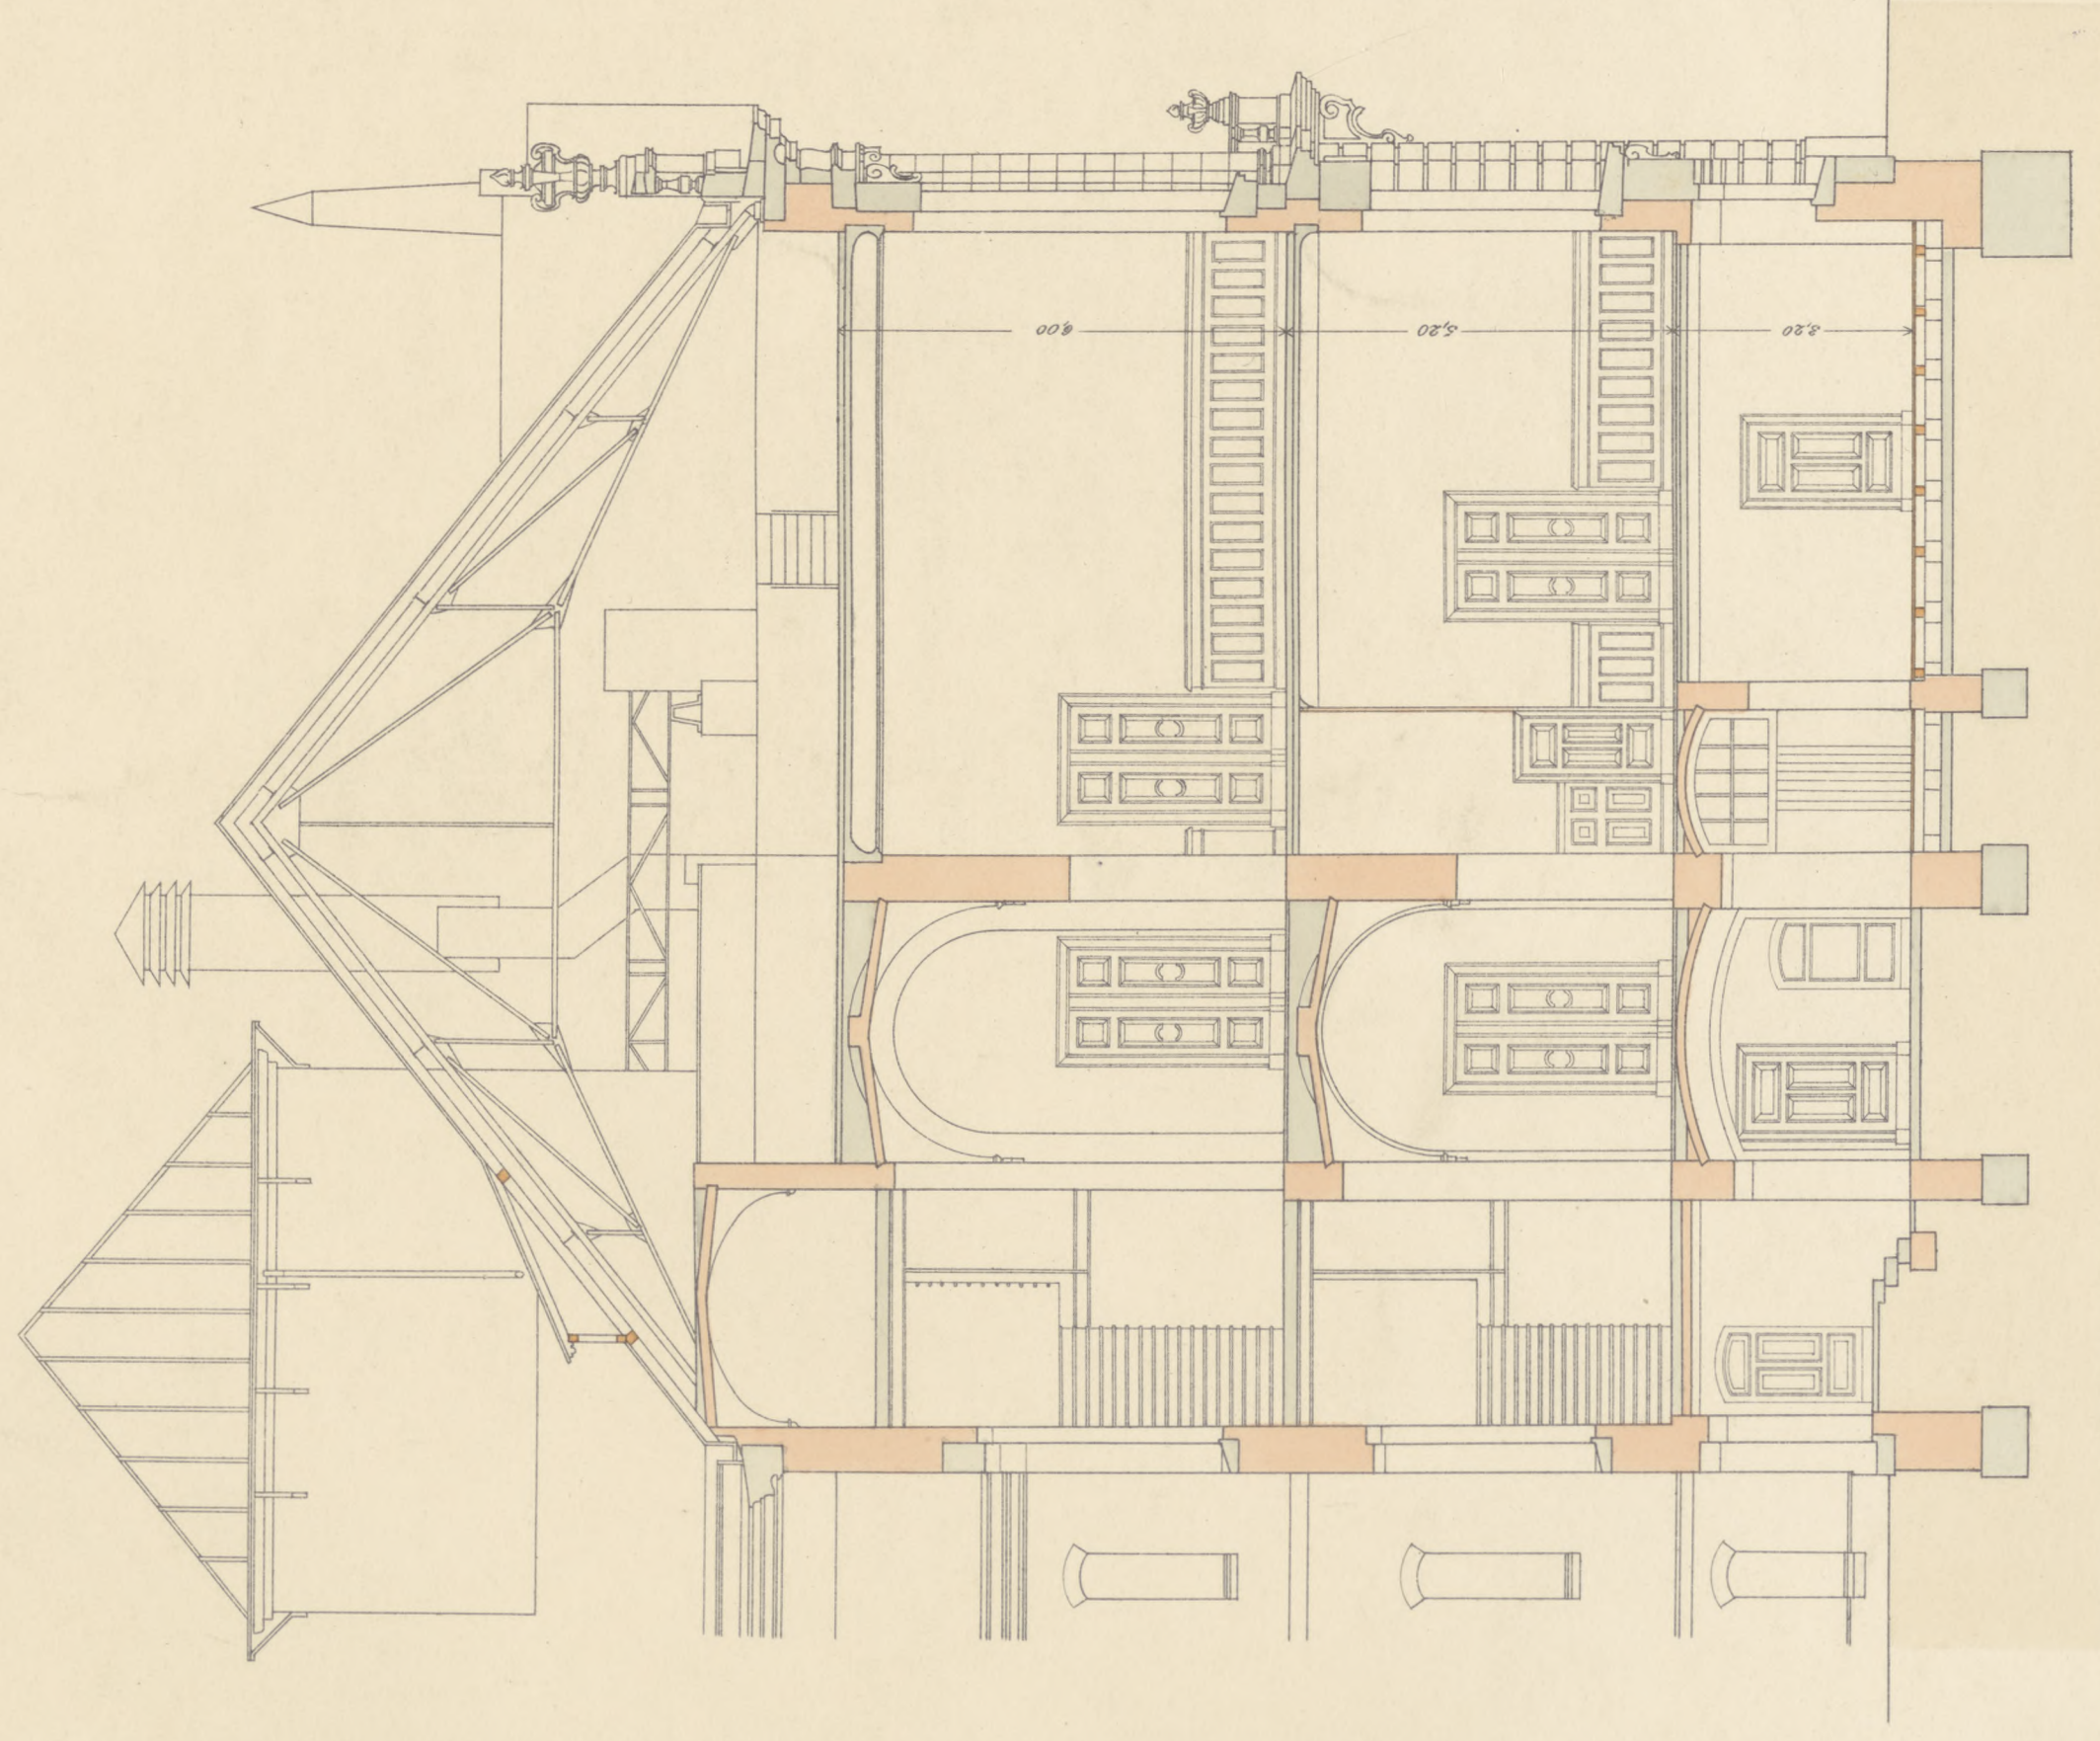

Schnitt P-Q.

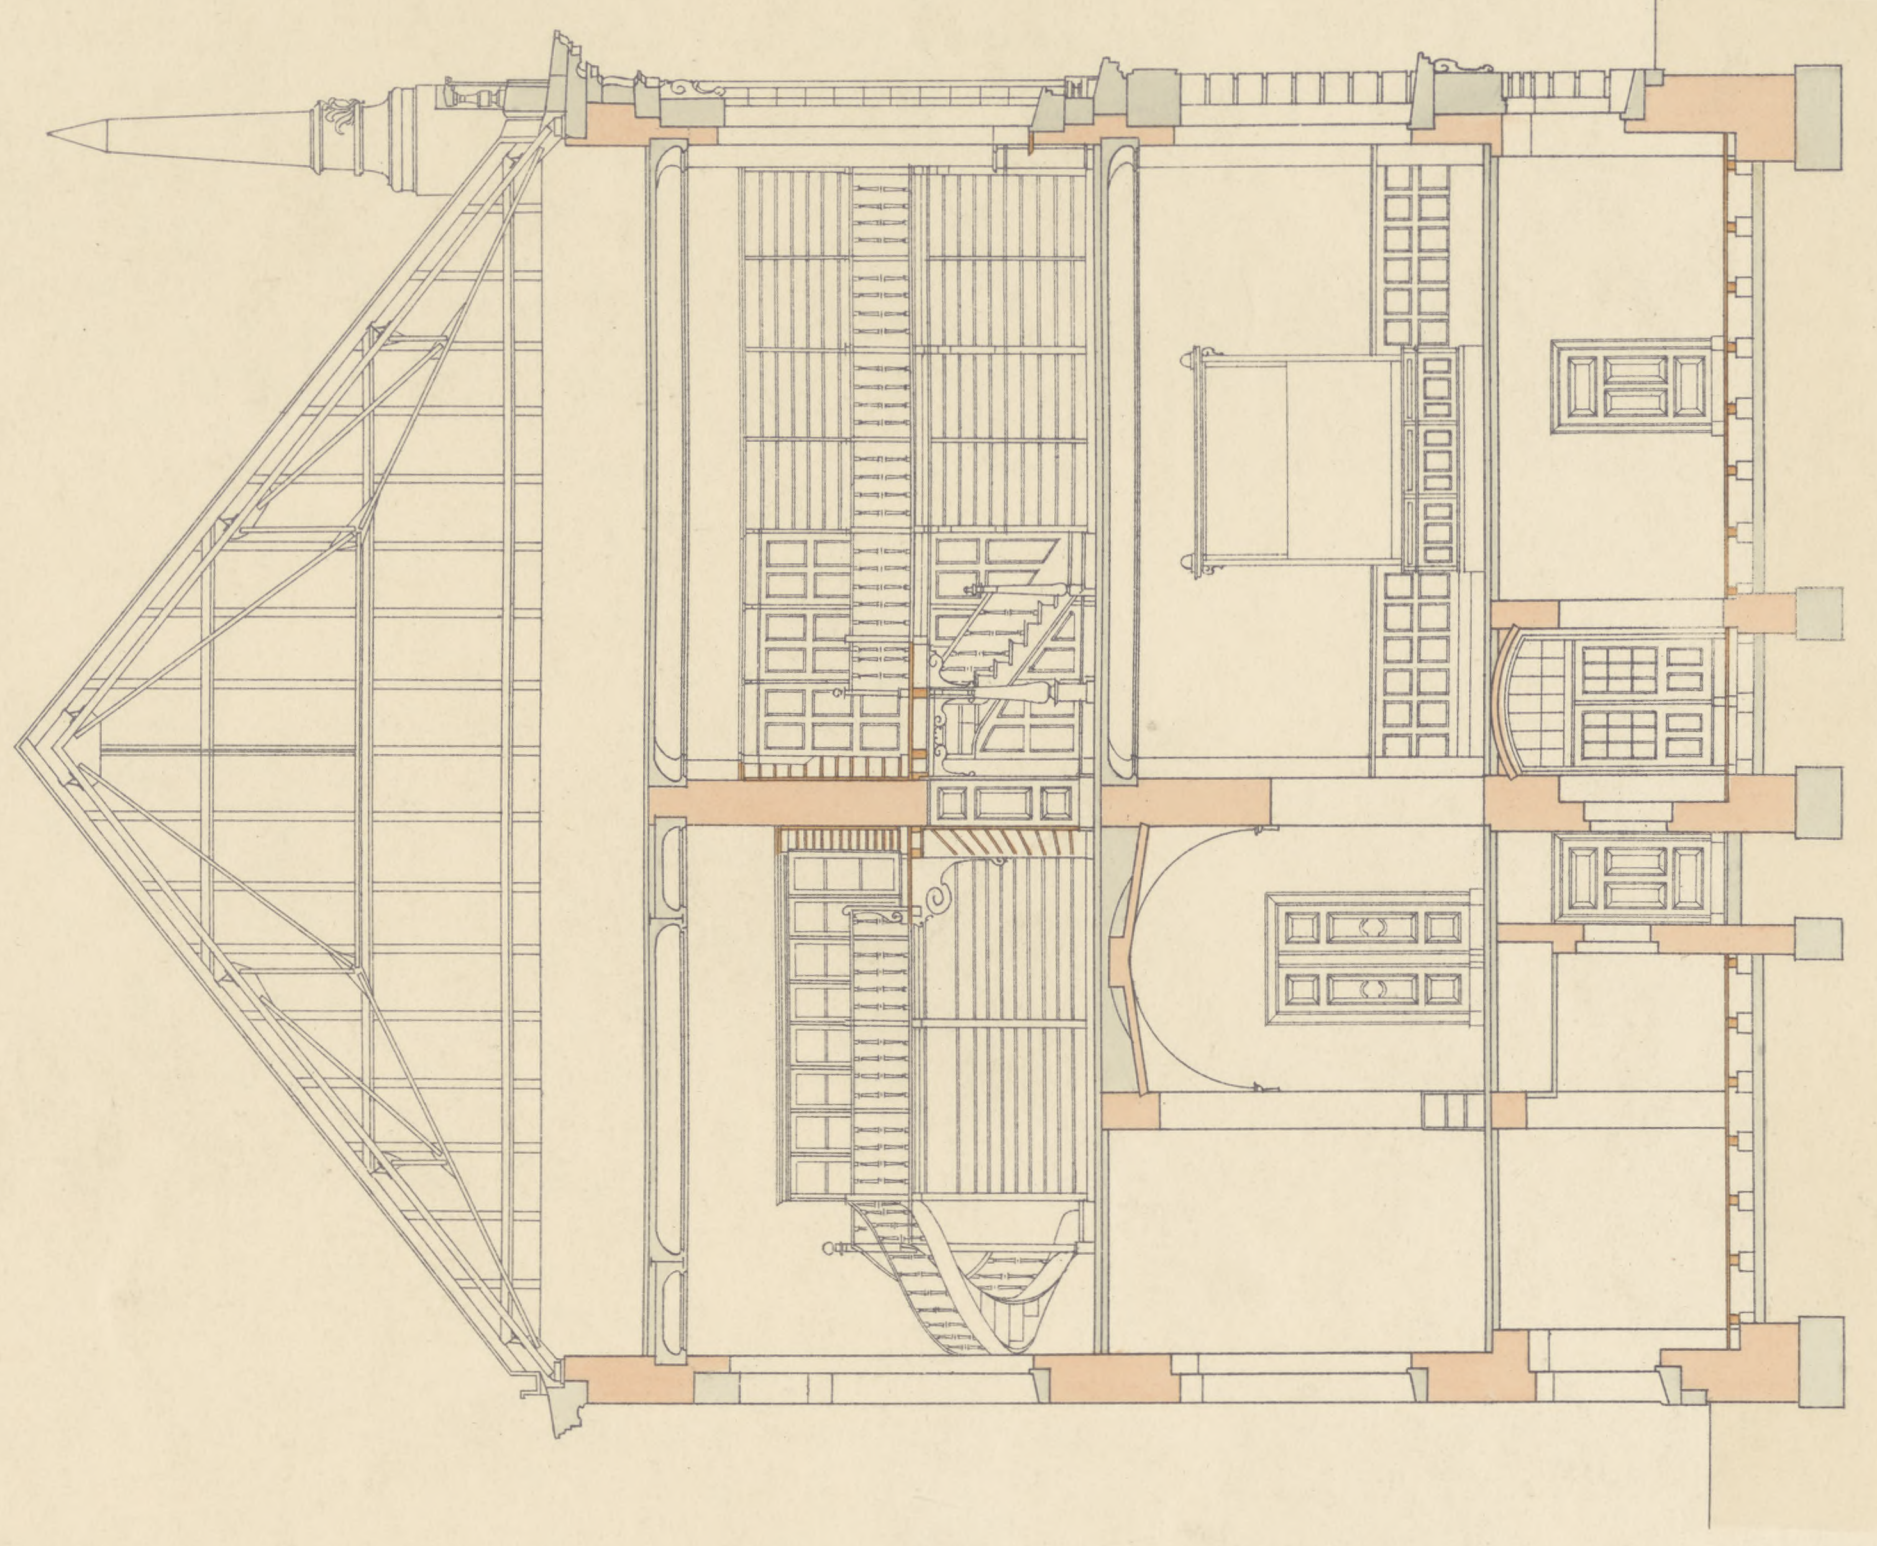

Maßstab 1:100.


Posen, den 25. März 1903
 Der Landbauminstektor
 gez. Feidler.



100.196
199.11 10

Kaiser Wilhelm-Bibliothek
in Josen.
Gebaut 1898 - 1902.

Schnitt R-S.

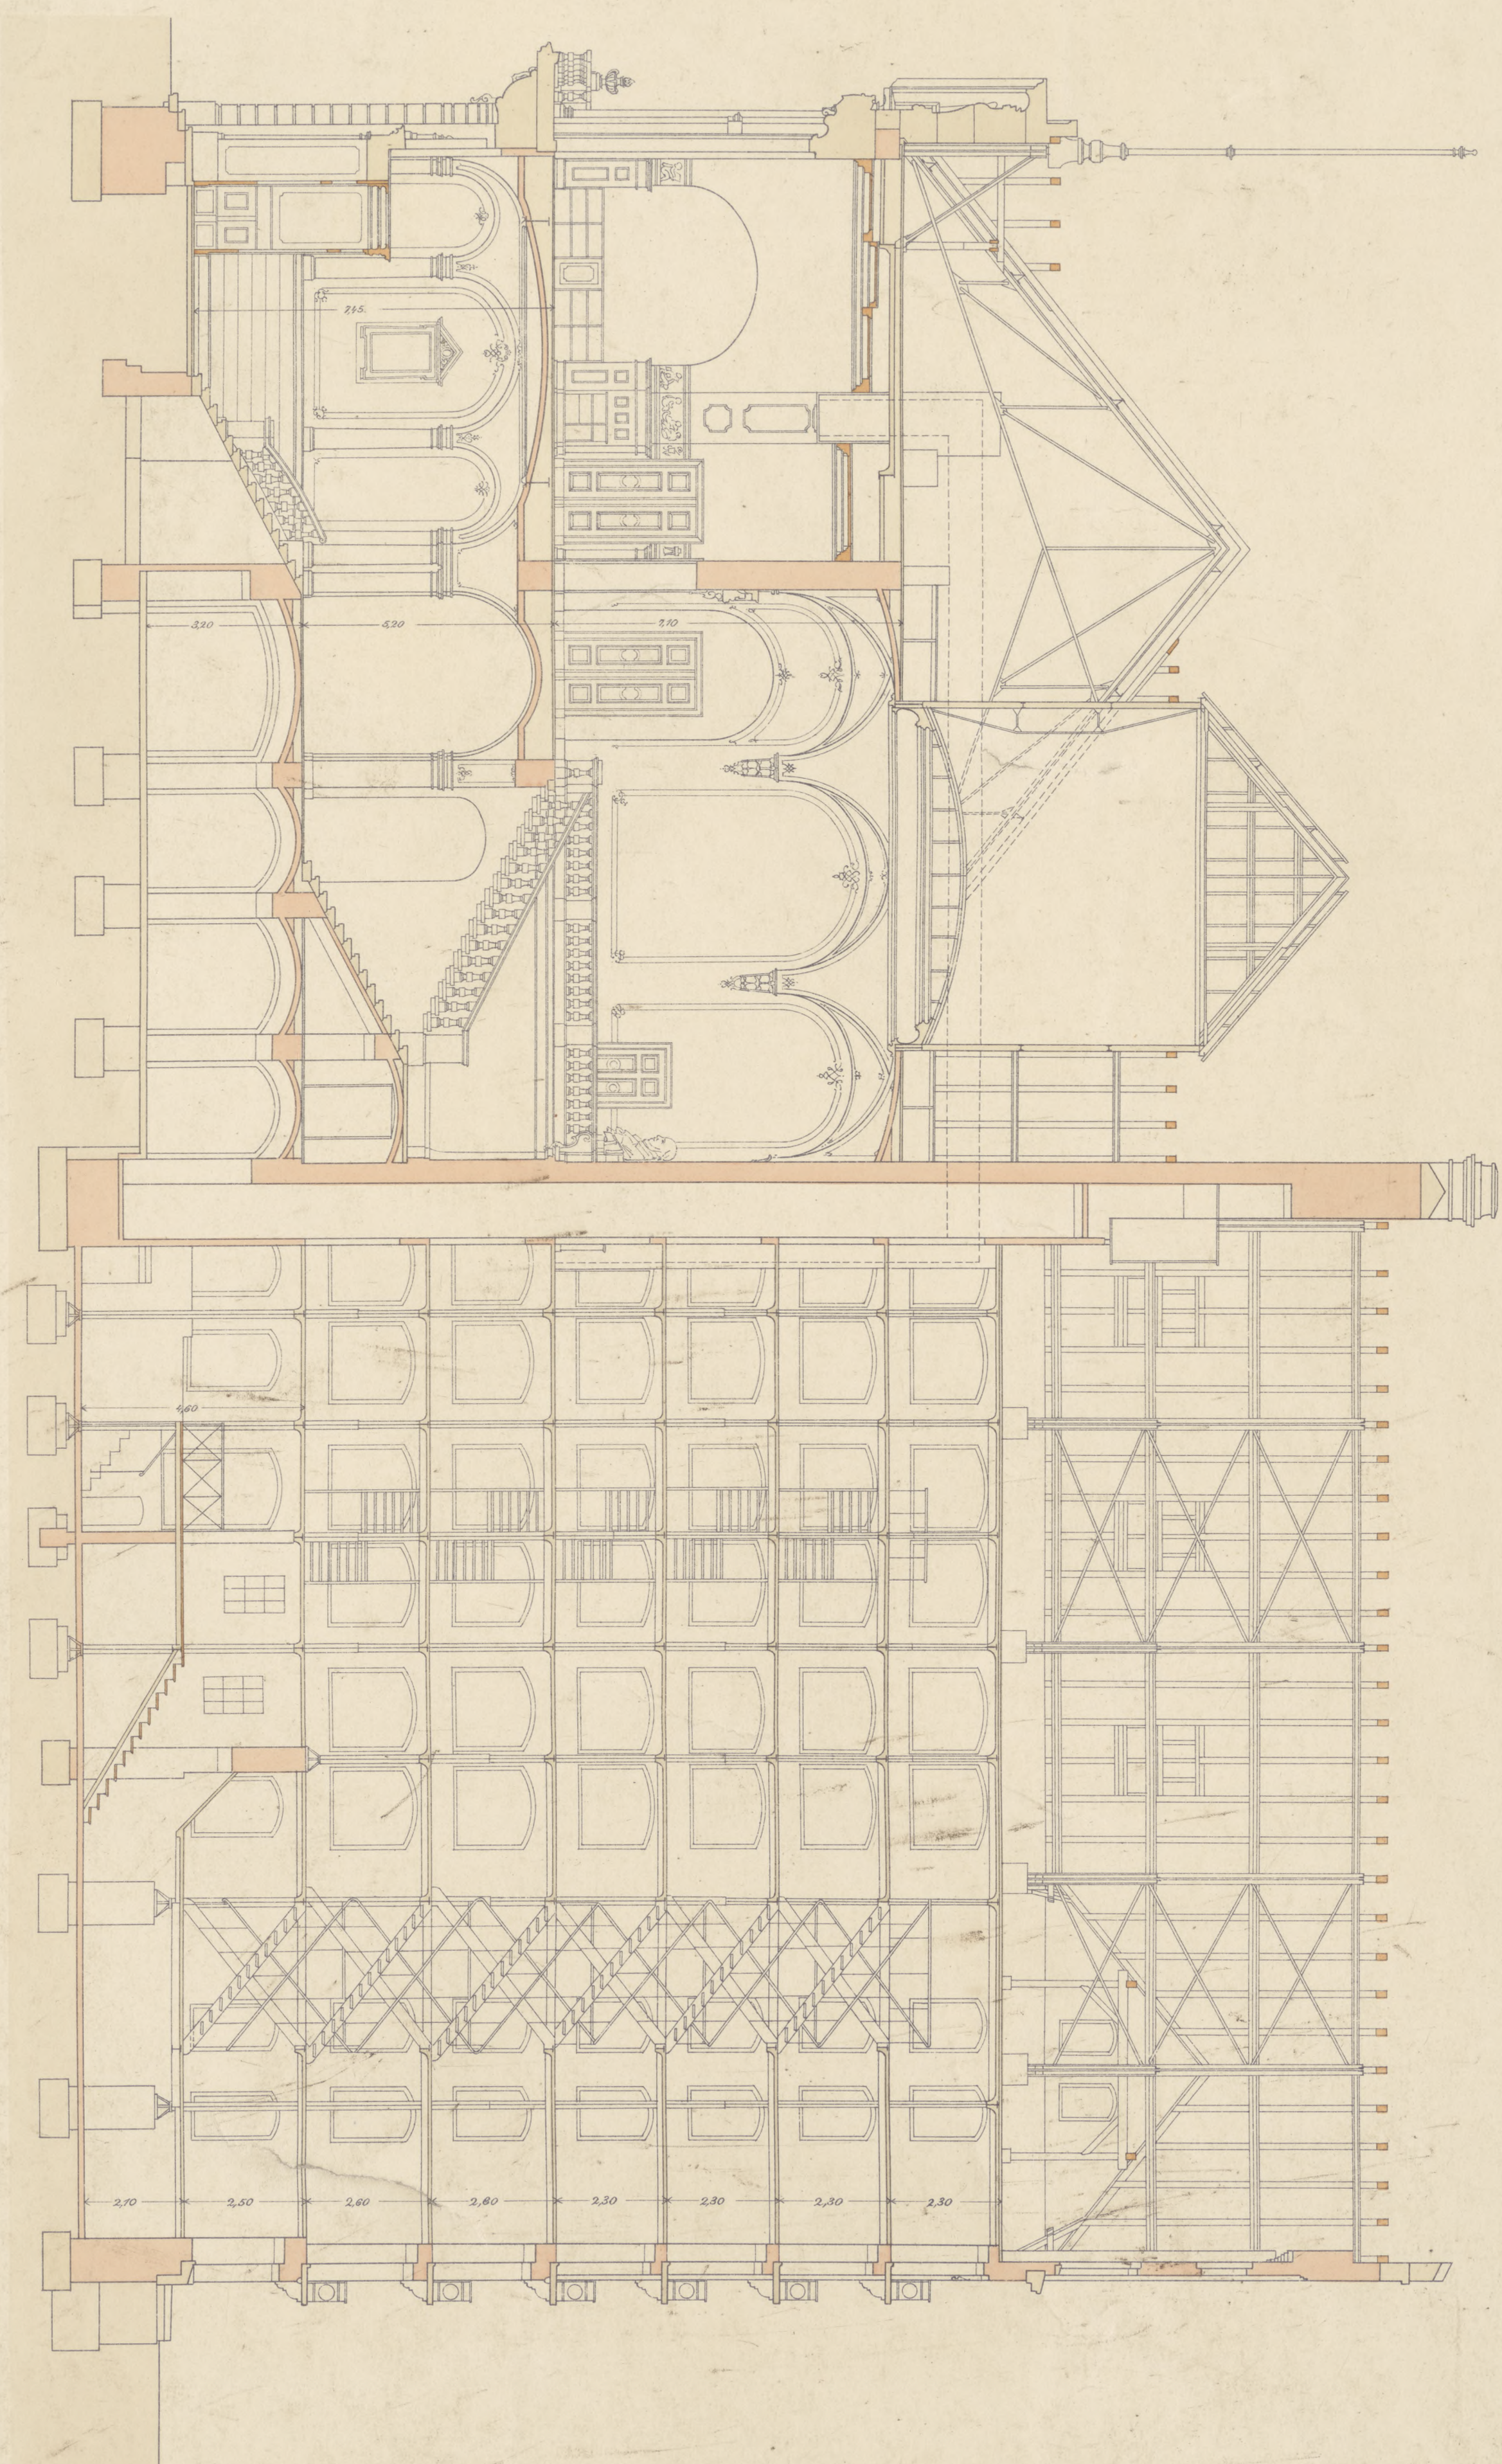

Maßstab 1:100

Josen, den 25. März 1903.
Der Landbauinspektor
gez. Zwickler.

XXV J. 14.





196
11

(drugi egzemplar)




XXV J. 14.

Kaiser Wilhelm-Bibliothek

in Posen.

Erbaut 1898-1902.

Schnitt R-S.

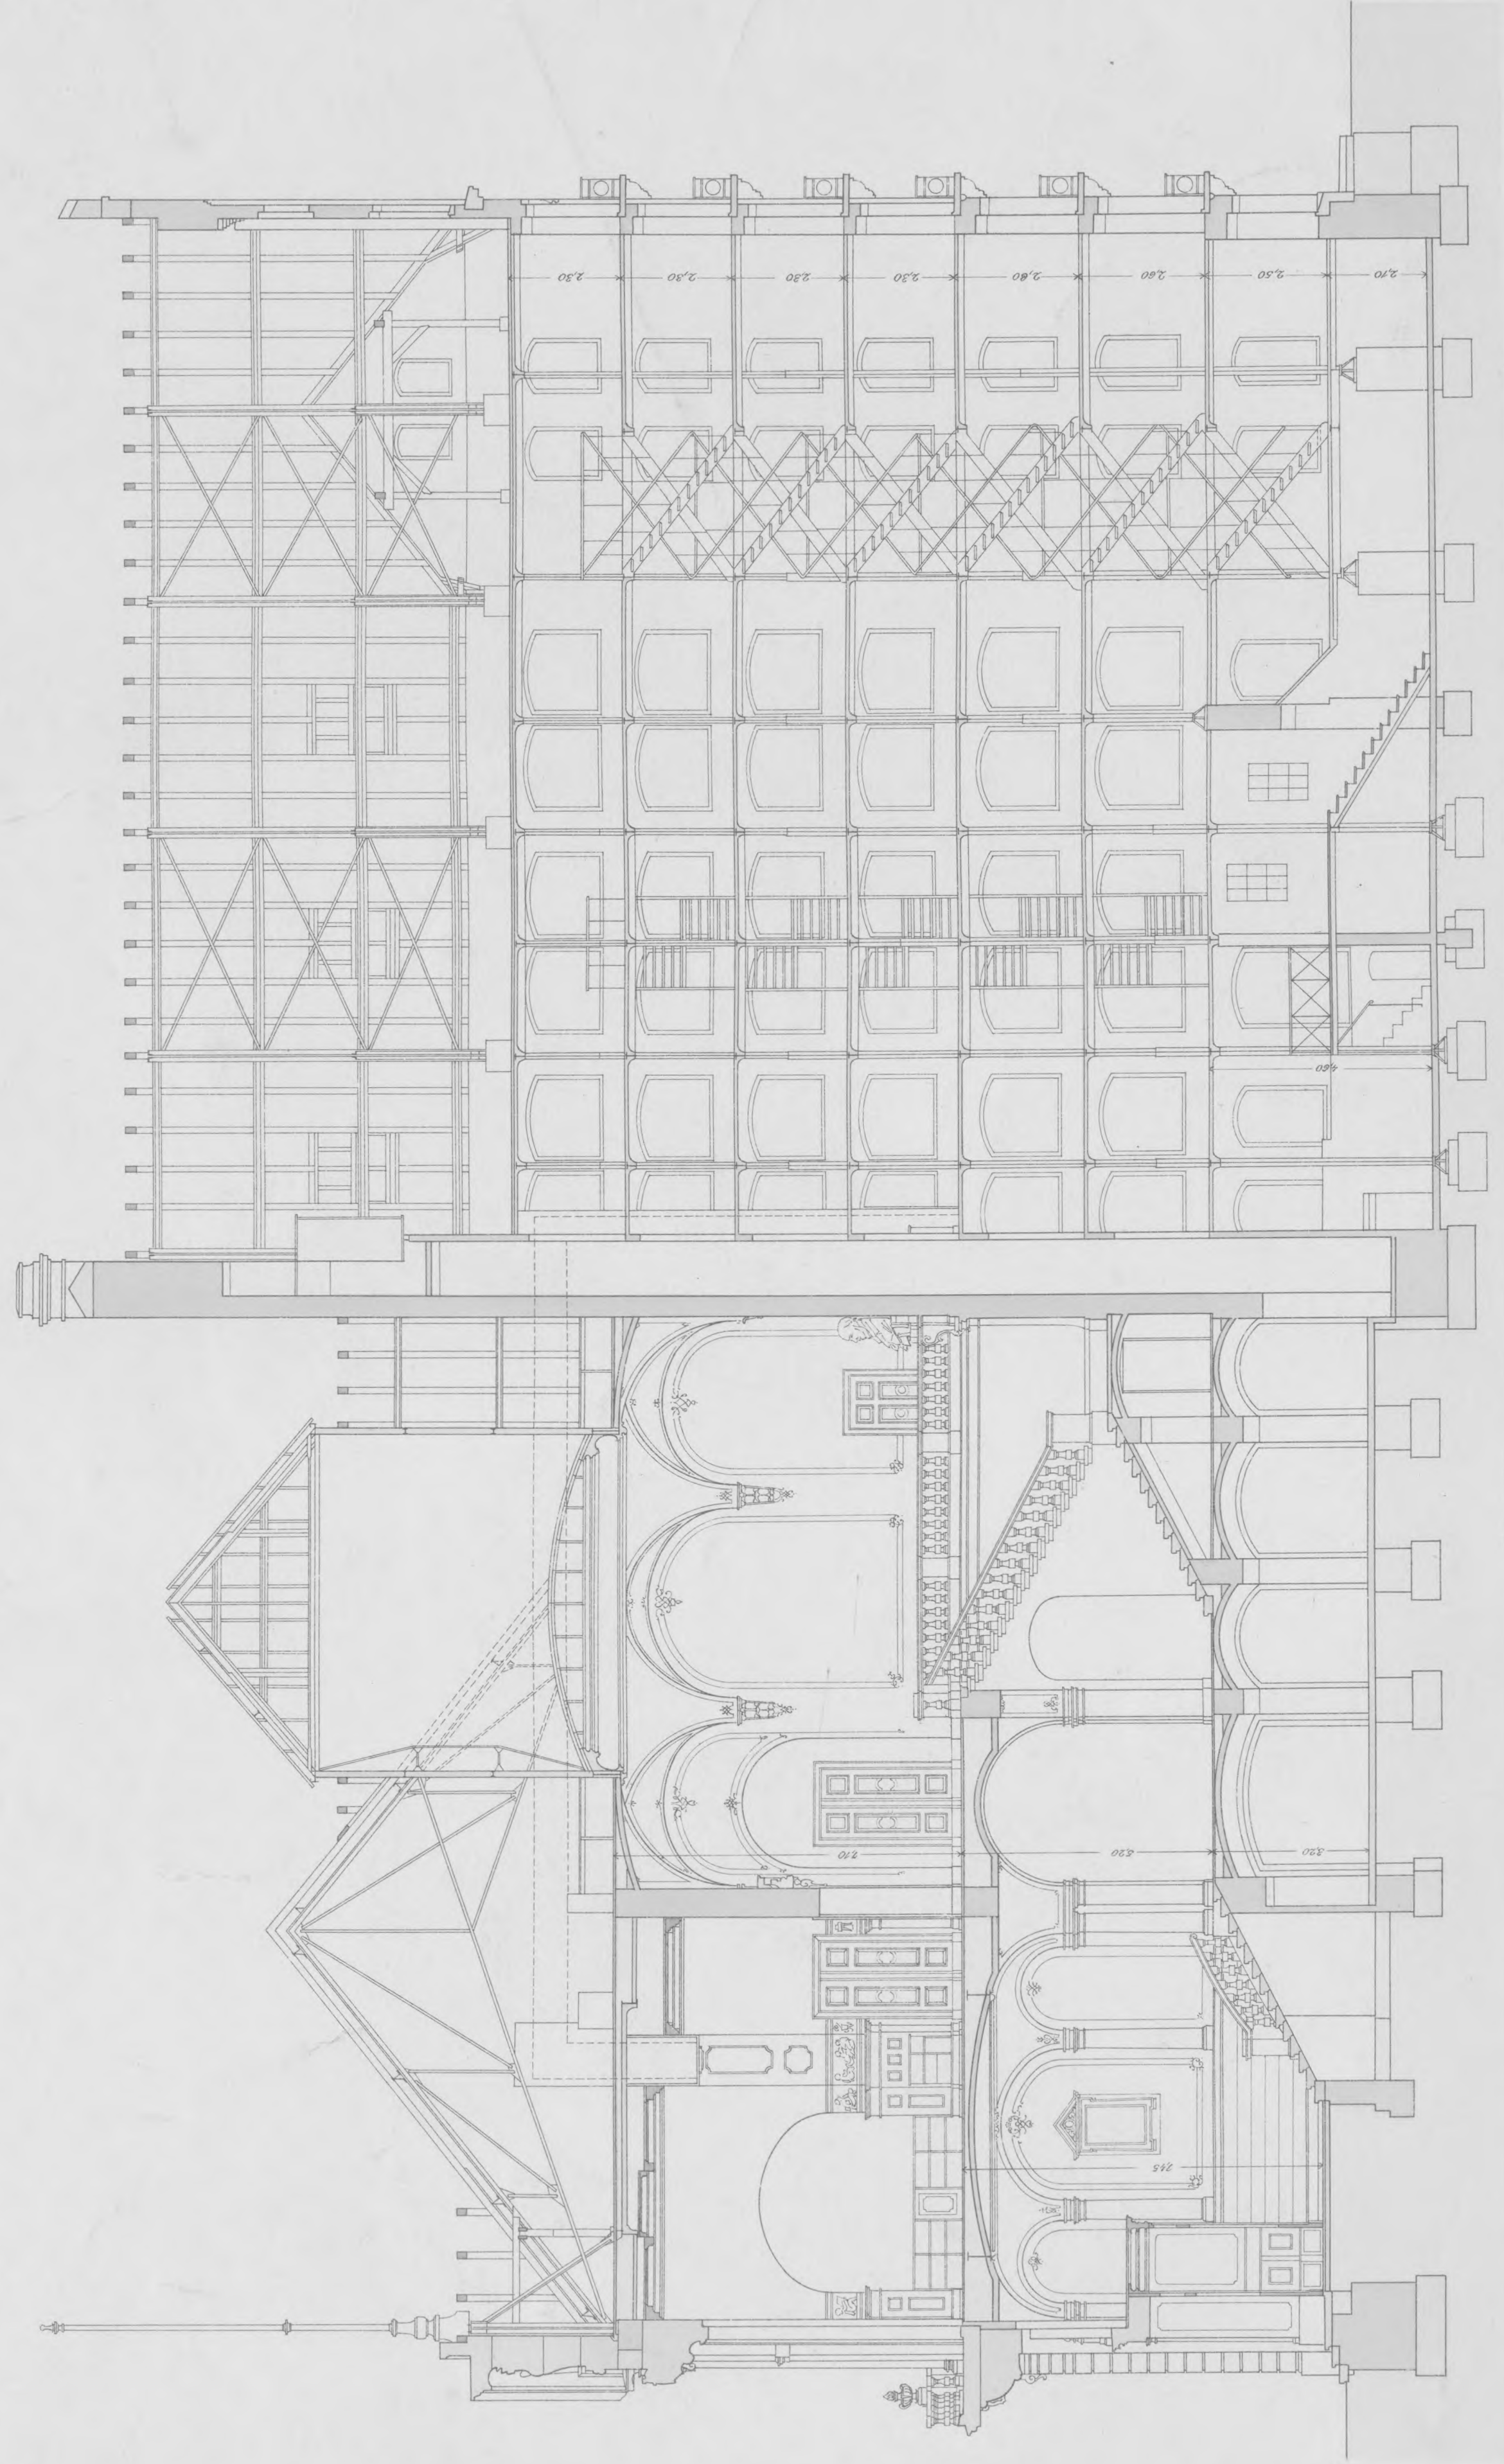

Maßstab 1:100.



Posen, den 25. März. 1903.
Der Landbauinspektor
gez. Seidler.



Aug. 11


19/11

Kaiser Wilhelm-Bibliothek
in Posen.
Erbaut 1898 - 1902.




XXV F. 14.

Hauptansicht

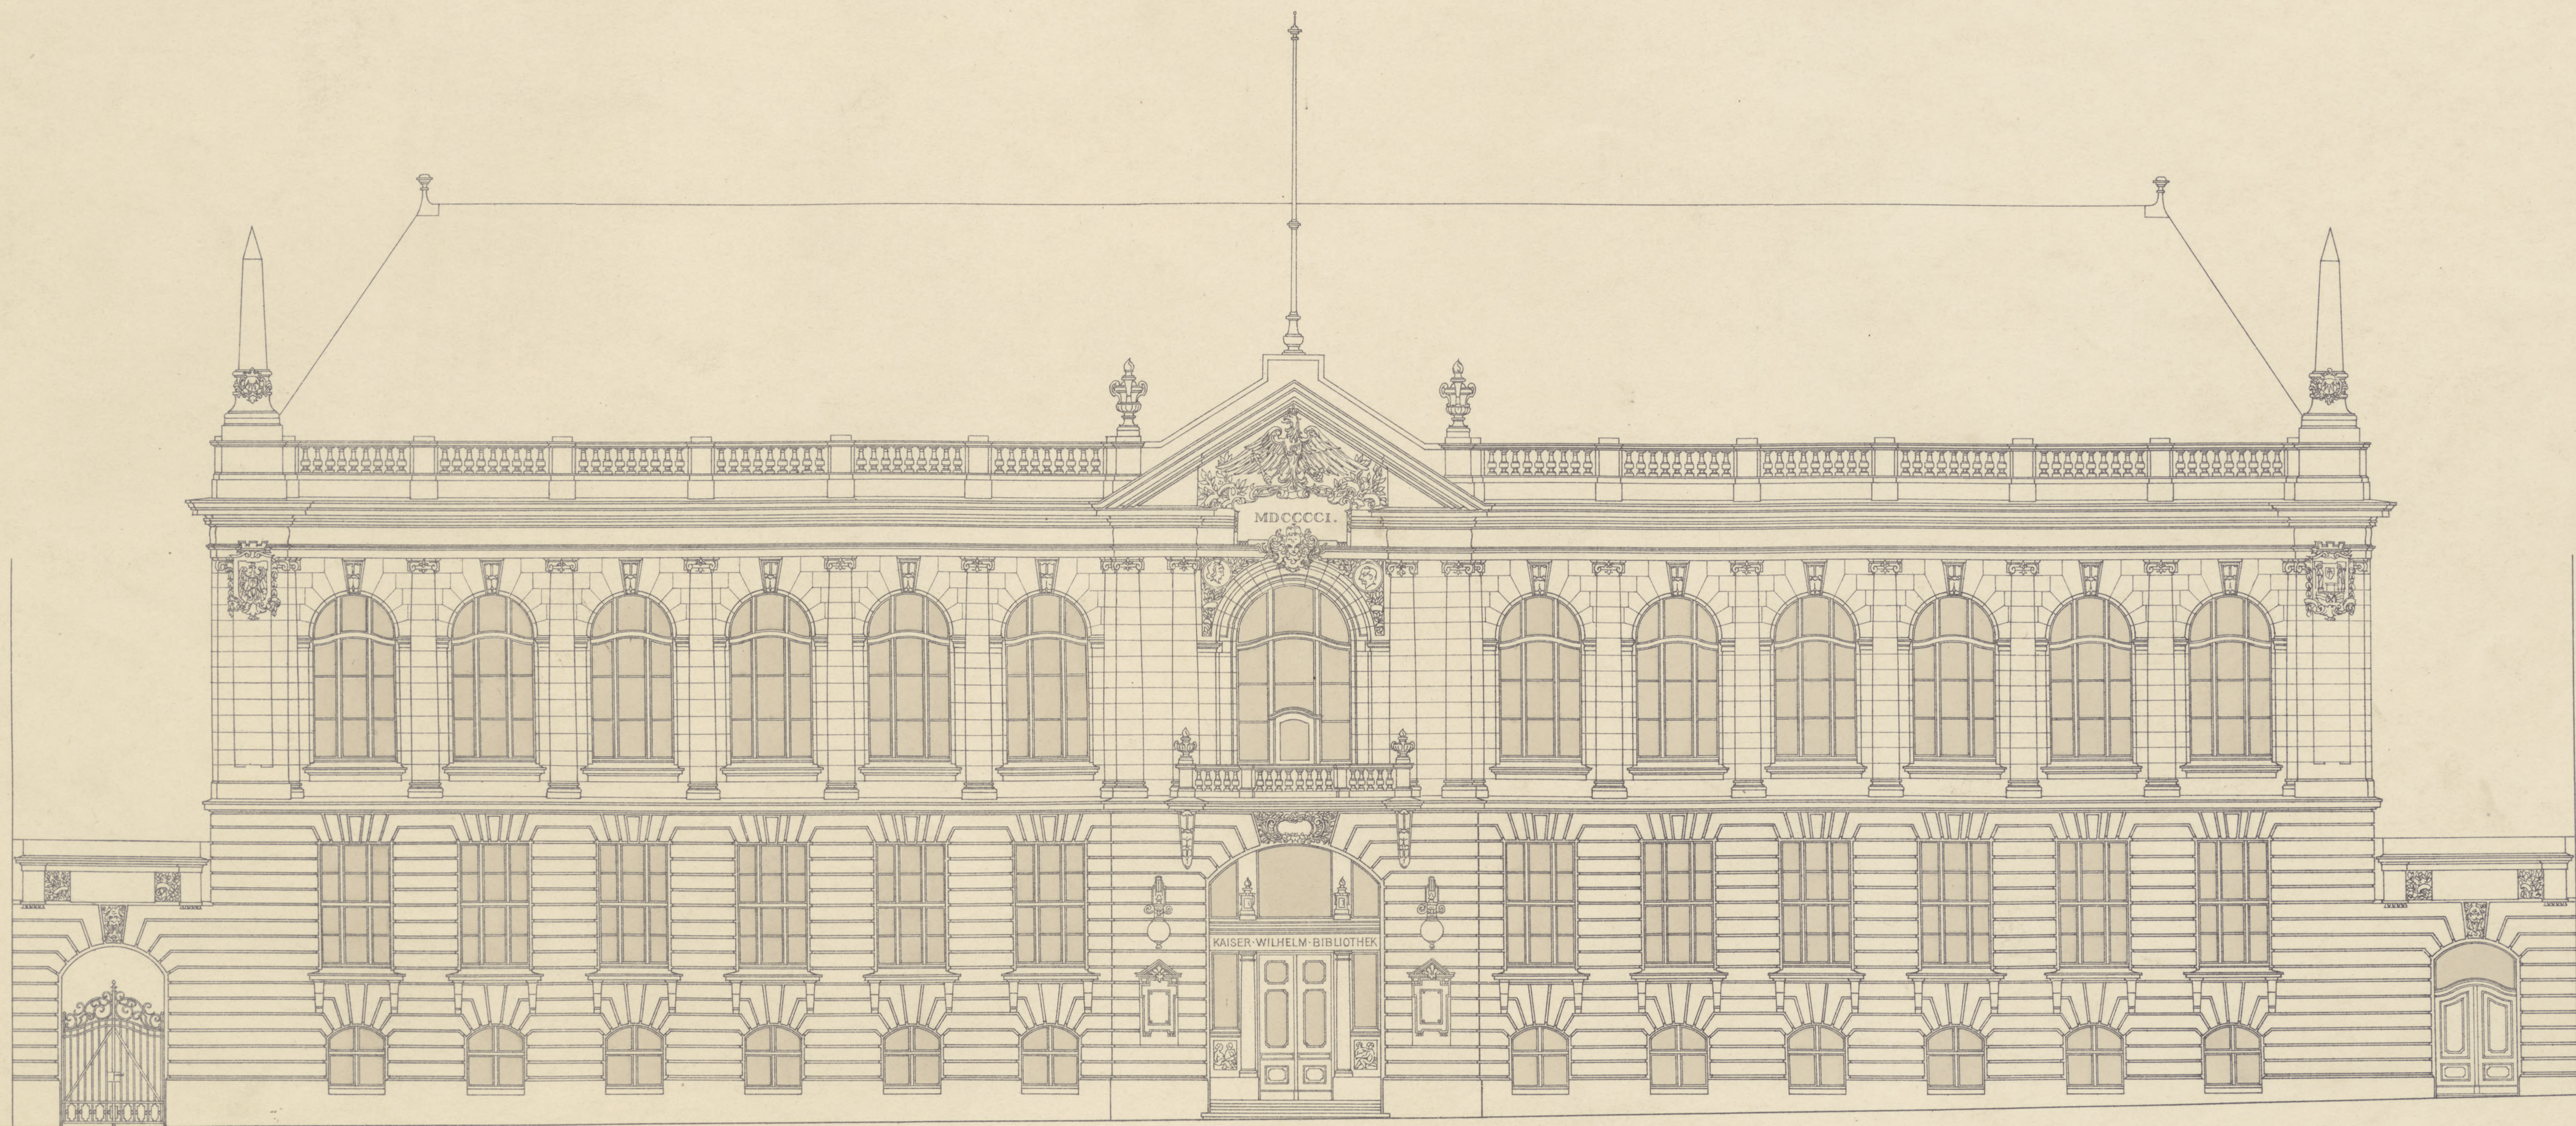

Maßstab 1:100.

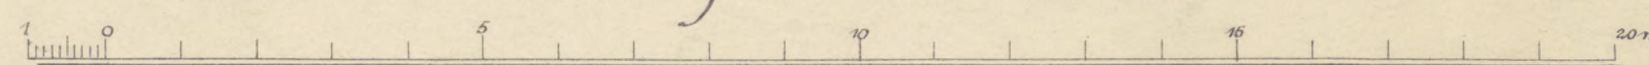

Posen, den 25. März 1903
Der Landbauinspektor.
gez. Zeidler.

126/13
30.3.1903



196
12


58-549.11

Kaiser Wilhelm-Bibliothek
in Posen.
Erbaut 1898 ~ 1902.

Hinteransicht



Maßstab 1:100.

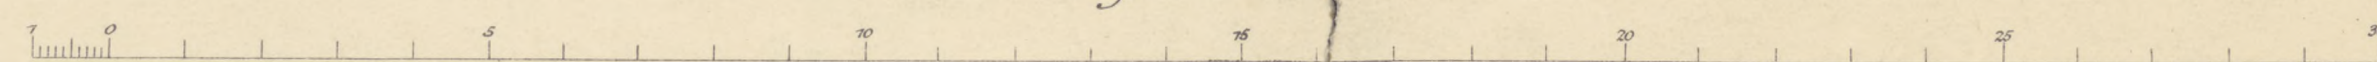

Posen, den 25. März. 1903.
Der Landbaumspektor
gez. Seidler.

Sig. Fa.

19/13 dublet
2623/14



196/13 *doublet*
S.A.M



XXV F. 14.

Kaiser Wilhelm-Bibliothek
in Posen.
Erbaut 1898 ~ 1902.

Hinteransicht



Masstab 1:100.

Posen, den 25. März. 1903.
Der Landbauinspektor
gez. Zeidler.

~~19613~~
~~27331X11~~

Sept 11
1956

13

